

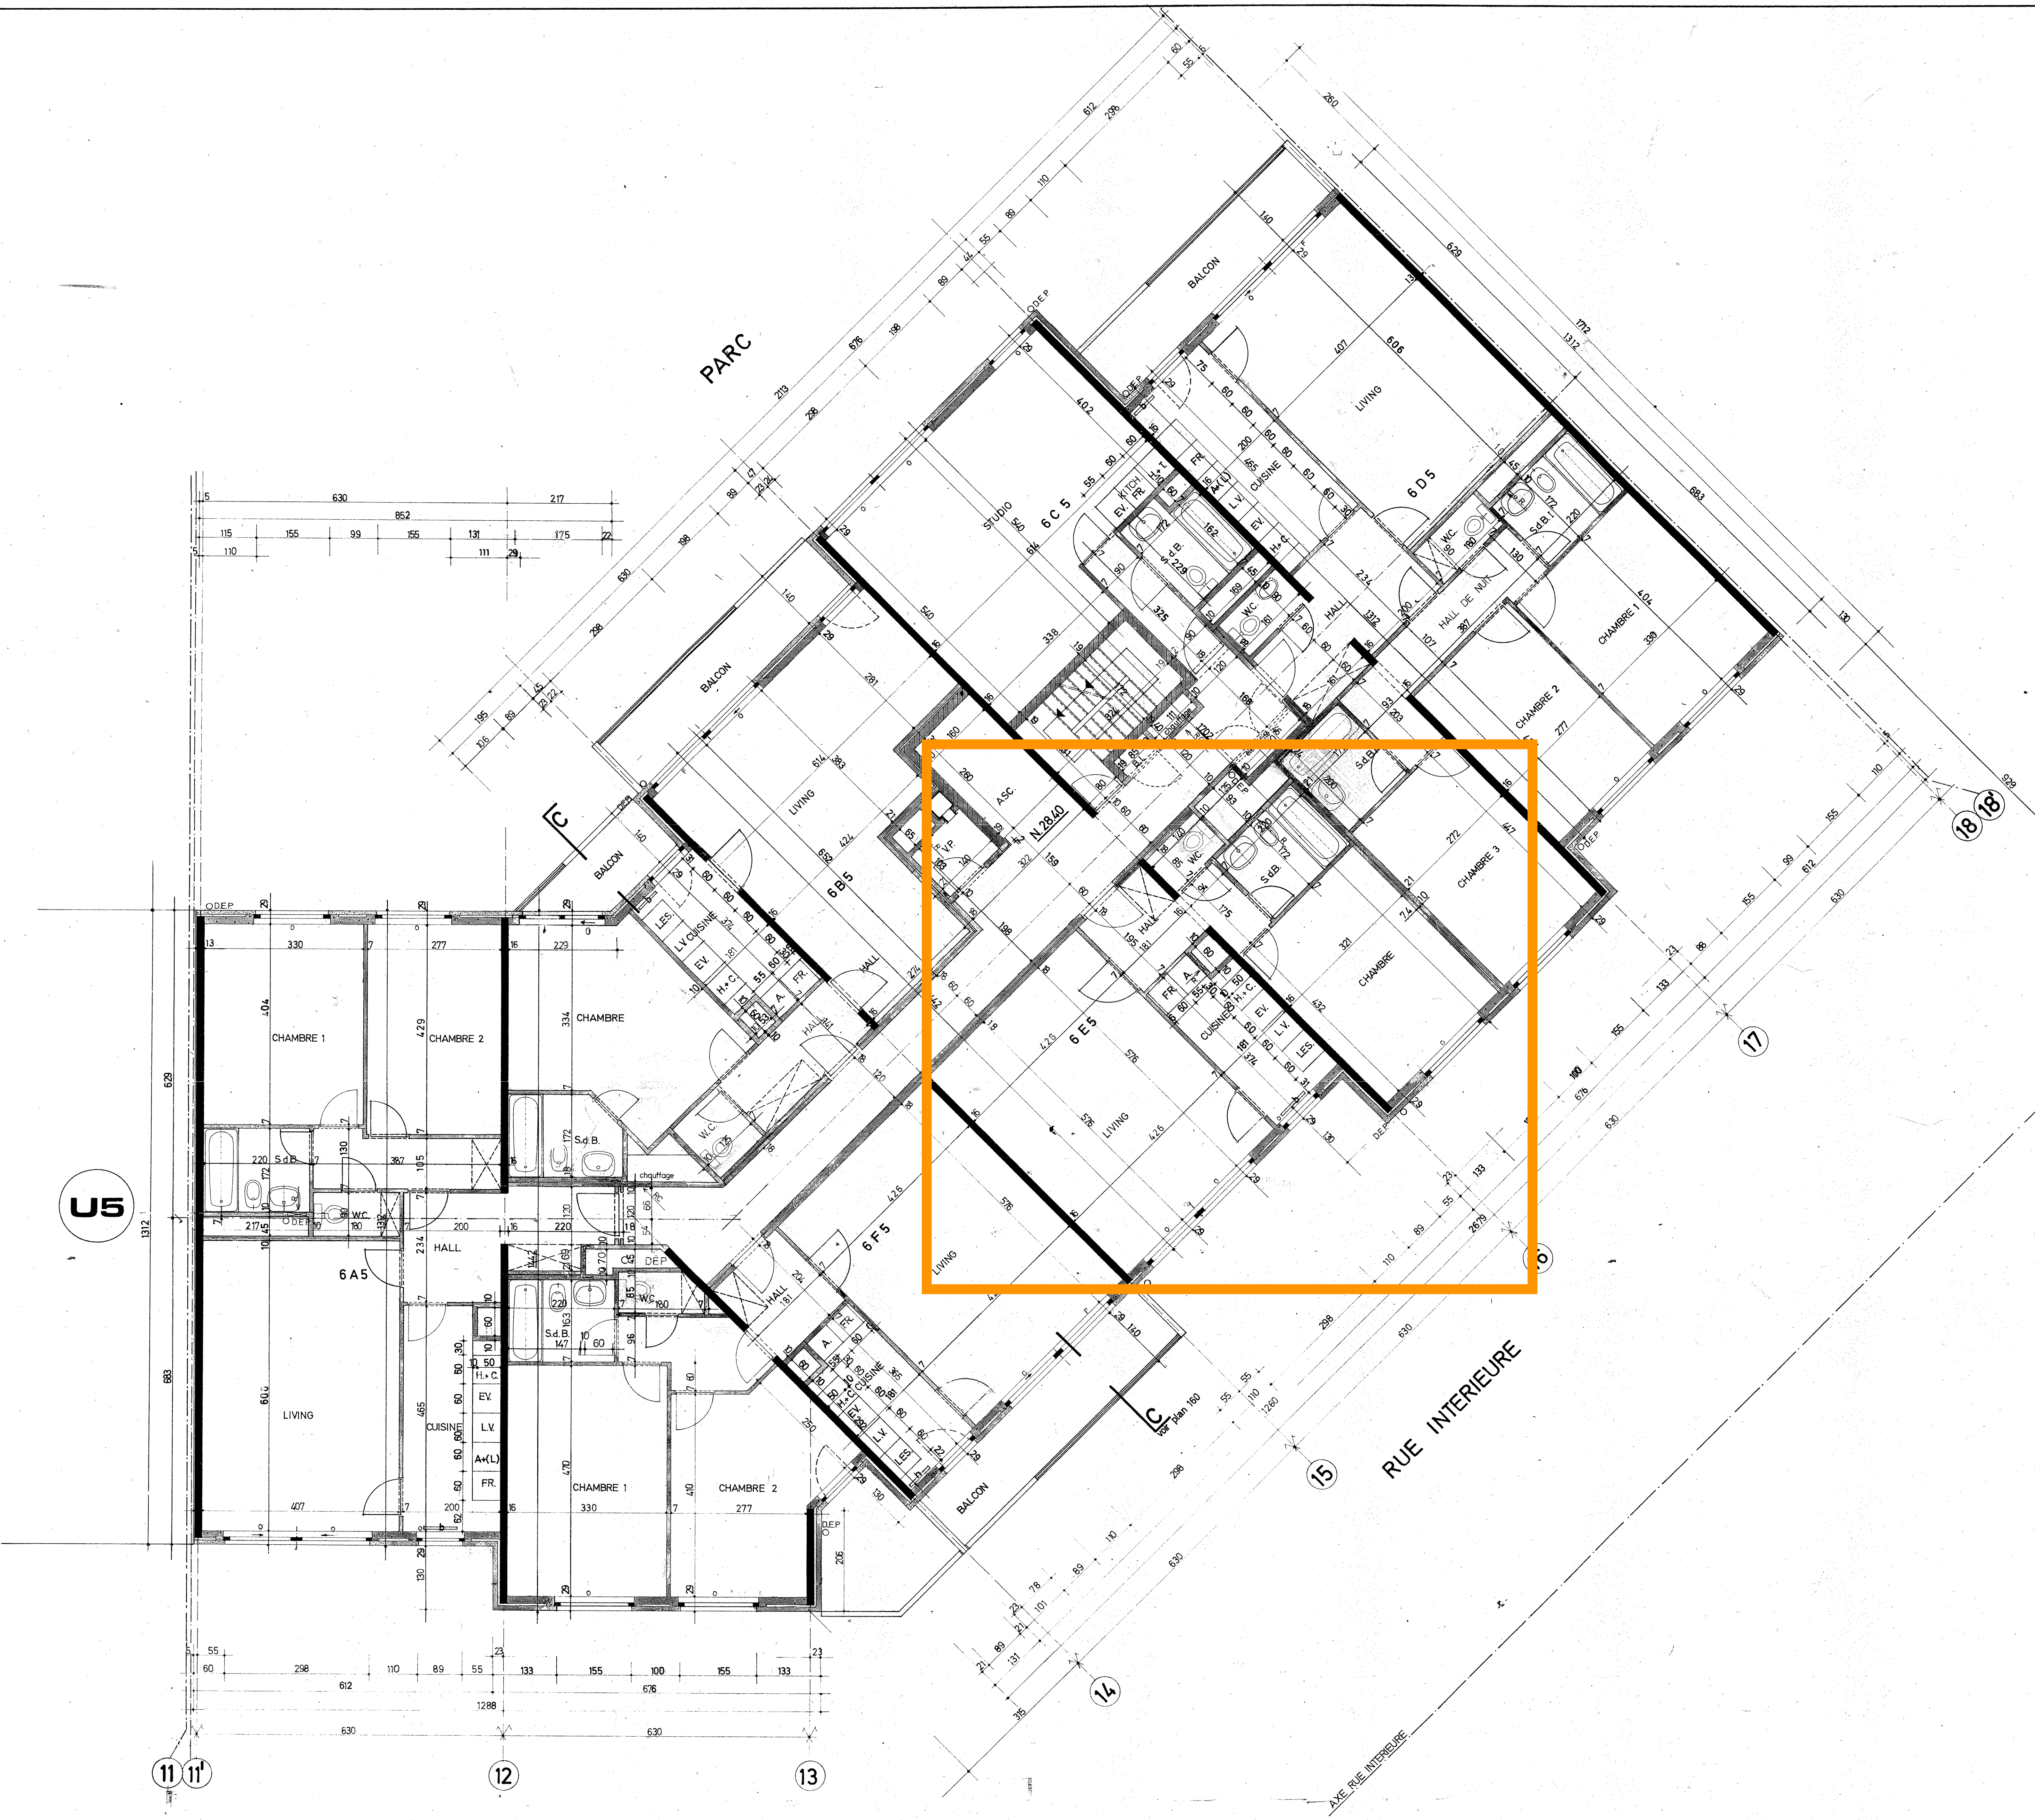


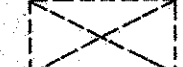

- LEGENDE**
- MACONNERIES DES LOGEMENTS**
- Murs de façade**
- 10 cm Briques de parement
 - 5 cm Vide avec isolant
 - 14 cm Blocs de béton cellulaire
- Murs porteurs**
- 19 cm Blocs de béton lourd
- Gaine d'électricité**
- 14 cm Blocs de béton cellulaire
- Cloisons en blocs de plâtre**
- 7 cm pour cloisons simples
 - 10 cm autour des gaines (à l'exception des gaines de 10 cm)
 - 18 cm pour cloisons acoustiques simples (2x7 cm + 4 cm vide avec isolant)
 - 21 cm pour cloisons acoustiques asymétriques (bloc de 7 cm + bloc de 10 cm + 4 cm de vide avec isolant)
- Maçonneries en blocs de béton léger ordinaires**
- 19 cm pour murs de boutiques
 - 14 cm et 9 cm pour murs en cave et caves
- Baies de portes**
- 90 cm entrée des appartements et des séjours
 - 80 cm pour les autres portes des logements (sauf et bain 70 cm)
 - 90 cm pour toutes les portes des parties communes
- (Les portes d'entrée des appartements et les portes des parties communes seront des portes coupe-feu)
- Gain**
- D.E.P. Descente d'eau de pluie
 - B.I. Gaine pour évacuer
- Une ouverture de 60 x 60 cm est à prévoir dans toutes les gaines à chaque niveau.
-  Emplacement pour armoire ou vestiaire

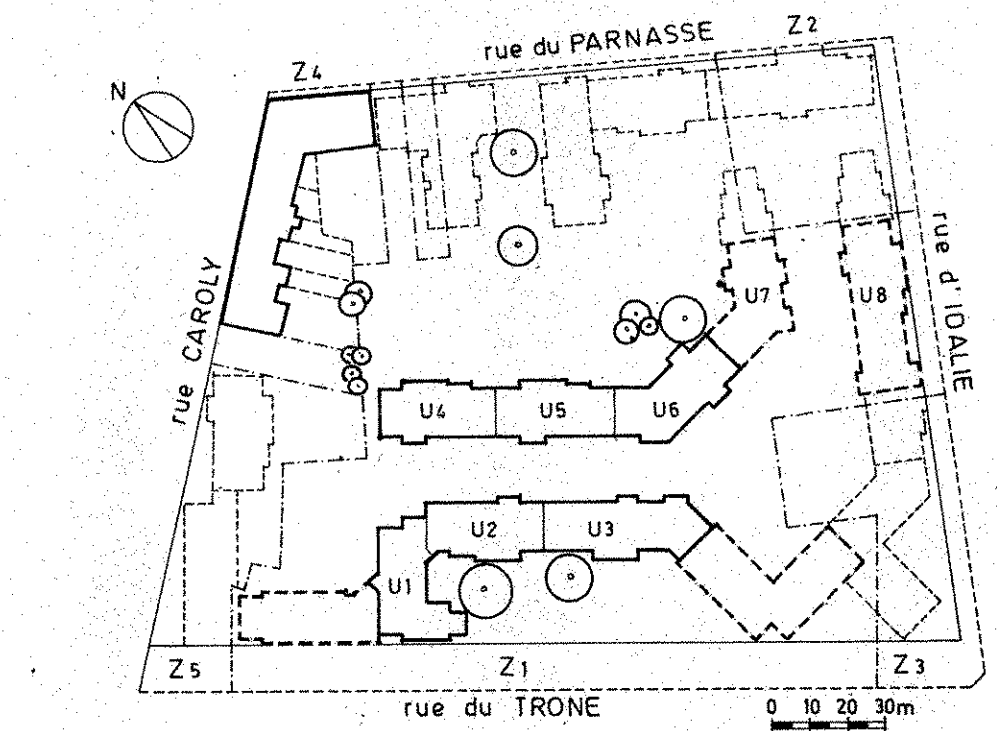

L	29.3.79	MISE A JOUR : REGARD, MODIFICATION	RADIATEUR, A.E.
K	7.2.79	CUSINES	CUISINE
J	6-12-78	FAUX PLAFONDS	
I	17.10.78	MODIFICATION GAINES D.E.P. (12-13)	
H	7.10.78	ARMOIRE ELECTRICITE	GAINES CHAUFFAGE (13-15)
G	25.9.78	MODIFICATIONS BALCONS PARAPETS	
F	15.9.78	MISE A JOUR SUIVANT GAINES	
E	17.1.78	COTES / CHASSIS	
D	8.11.77	6 B5: CLOISONS/PORTES V.P./ESCAL 32x	
C	3.10.77	ADJUDICATION	
B	15.9.77	CLOISONS + BAIES - 11-13 (PARC)	
A	25.8.77	MISE A JOUR APPARTEMENTS	
INDICE	DATE	OBJET	MODIFICATIONS

COMMUNE D'IXELLES
RENOVATION DE L'ILET N°15
LE PARNASSE

Cie Bruxelles Lambert pour la Finance et l'Industrie

BERNHEIM. OUTREMER

rue Montoyer, 3 1040 Bruxelles Tel: 513.90.55

POLAK & STAPELS
ARCHITECTES

MEMBRES DE L'ORDRE DES ARCHITECTES INSCRITS AU TABLEAU DU CONSEIL DU BRABANT

ARCHITECTE DELEGUE: MAX HILDESHEIM

CHAUSSÉE DE LA HULPE, 130 1050 BRUXELLES
TEL: 660.49.36

BUREAU D'ETUDES PIRNAY & SCHWACHHOFFER
SQUARE MARIE LOUISE, 40 1040 BRUXELLES
TEL: 736.49.63

U6

AS BUILT

5e ETAGE

ECHELLE	DATE	CODIFICATION	N° DU PLAN	INDICE
2 cm. p.m.	1-6-1977		152	U M N O P Q R S T