


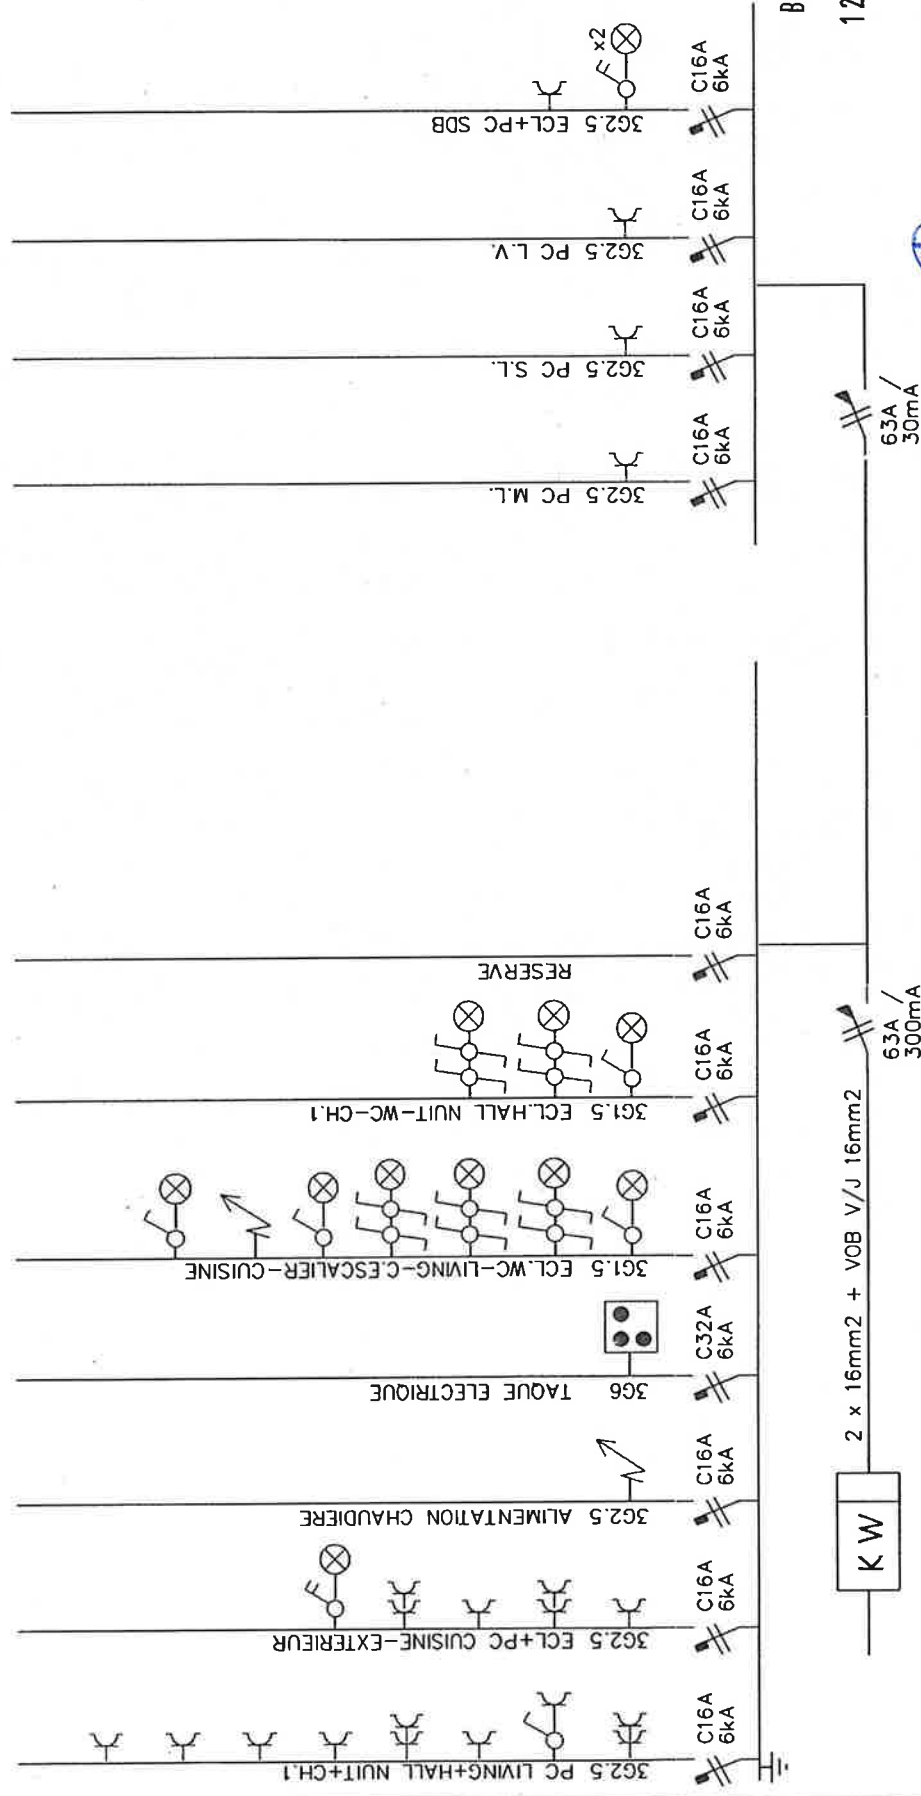



BT V HAUT

126 S. SOTTIAUX

AS-BUILT

CONCERNE: LES JARDINS DE LA COURONNE LOGEMENTS DE TERMINES - MODULES 6 et 7. Avenue de la Couronne - Commune d'Ixelles	TENSION: 2 x 230v + T		DESSIN: Lattuca S.	DATE: 16/10/03
	MAITRE DE L'OUVRAGE: Association Momentanée BPI BATIPONT IMMOBILIER S.A. IMMOBILIS-LOUIS DE WAELE DEVELOPEMENT S.A.		N°PLAN: 2831/UnitType	FOLIO: 01/01
			INDICE: 28/11/03	A
			06/10/04	B

LABELEEC S.A.
ENTREPRISE GENERALE D'ELECTRICITE
Rue Reine Astrid 228-7110 MAURAGE
Tél: 064/67.69.89 - Fax: 064/67.69.90
T.V.A.BE: 443.501.618-MTP CAT.PI CL.3

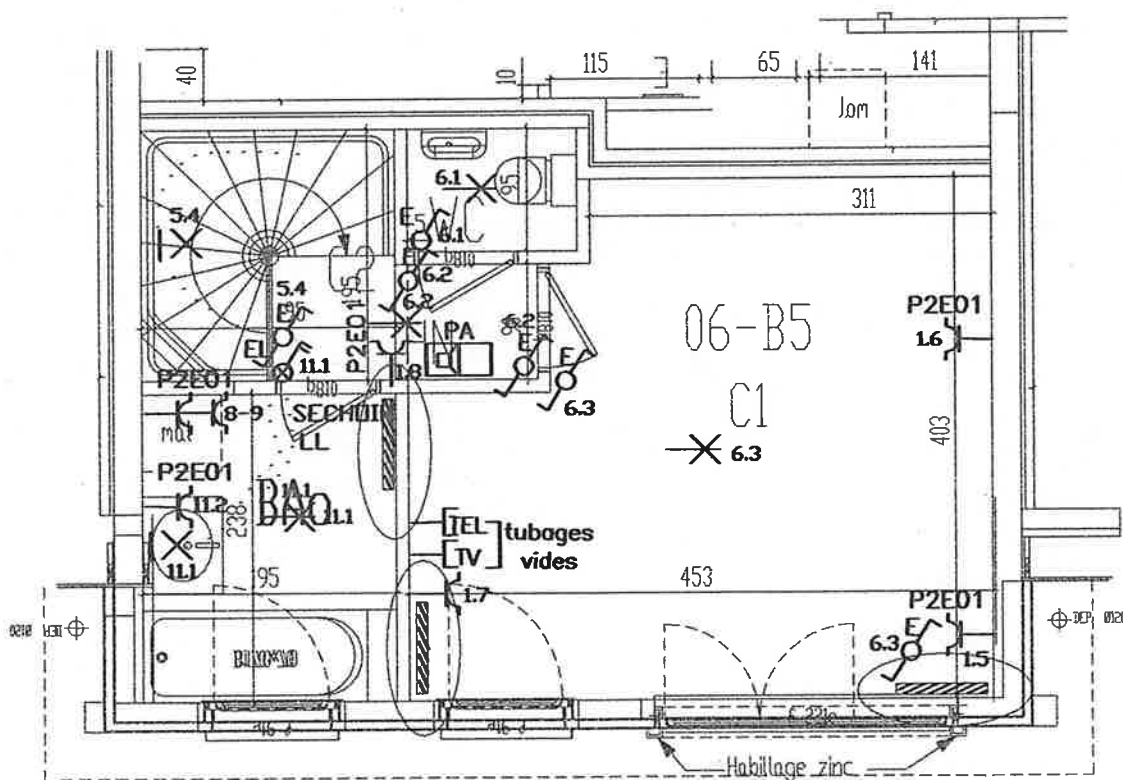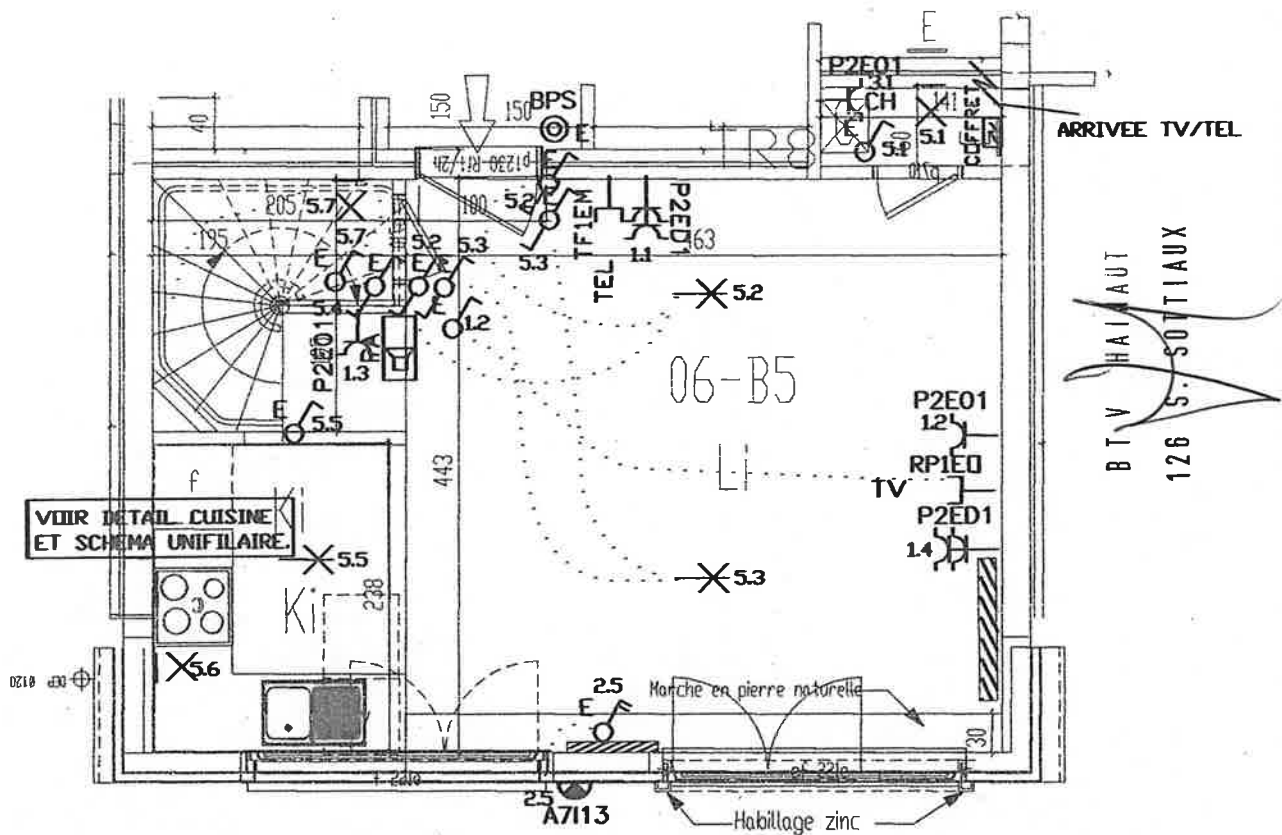

AS-BUILT

CONCERNE:

LES JARDINS DE LA COURONNE
LOGEMENTS DETERMINES - MODULES 6 et 7.
 Avenue de la Couronne - Commune d'Ixelles

TYPE:

06-B5

RF
LABELEC S.A.
 ENTREPRENEUR GENERALISTE

N° PLAN

2831/ImpType

FOR ID


01/01

INDICE: 08/01/04 B


02/02/04 C

06/10/04 D

KITCHI

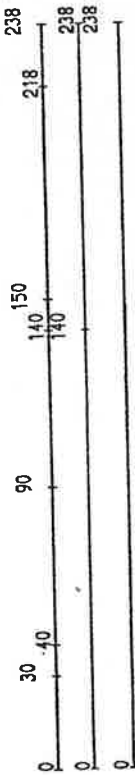

MUR 02

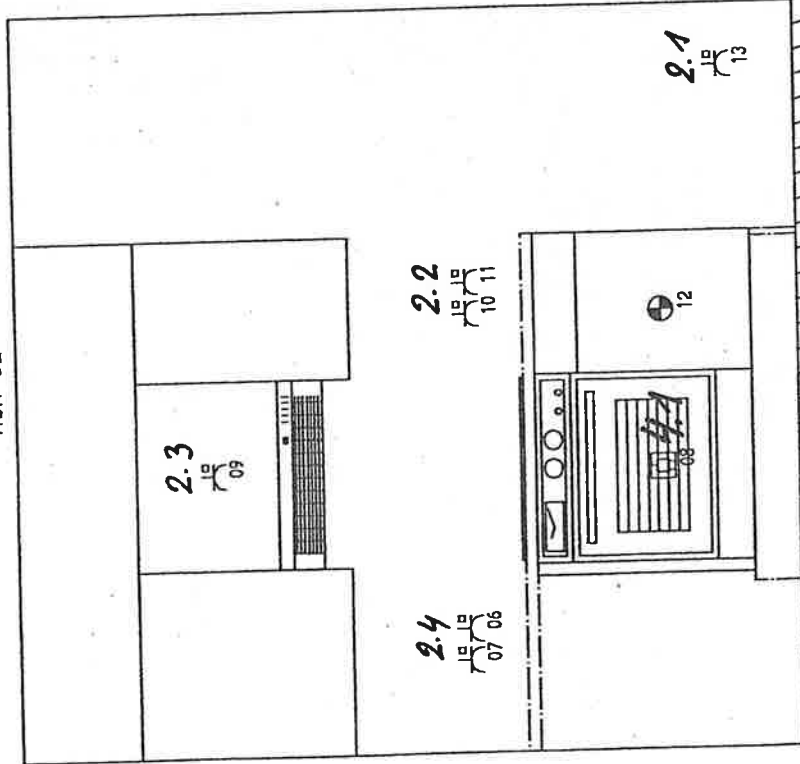

NUMERO	APPELLATION	DST	LRG	PRF	HTR	HPL
02/06:	N: Arr El. 16A	40	---	---	---	110
02/07:	N: Arr El. 16A	30	---	---	---	110
02/08:	U: Prise Triph	90	---	---	---	45
02/09:	N: Arr El. 16A	90	---	---	---	195
02/10:	N: Arr El. 16A	140	---	---	---	110
02/11:	N: Arr El. 16A	150	---	---	---	110
02/12:	G: Arr Gaz	140	---	---	---	45
02/13:	N: Arr El. 16A	218	---	---	---	25

A.222

BPE

12/9/13

FLABELEC S.A.
ENT. GEN. D'ELECTRICITE
 rue Reine Astrid, 228 - 7110 MAURAGE
 Tél. : 064/67.69.89 - Fax : 064/67.69.90
 TVA BE 448.501.618

KITCHI 98
 JDC cuisines LD 6B5
 LD67107


14108103

111


PLAN TECHNIQUE ELEVATION - CONTRAINTES

B V HAUT
 126 S. SOTTIAUX

KITCHI

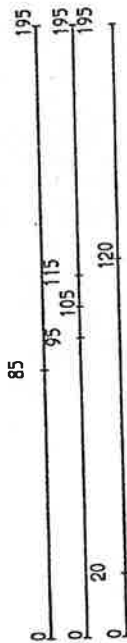

MUR 01

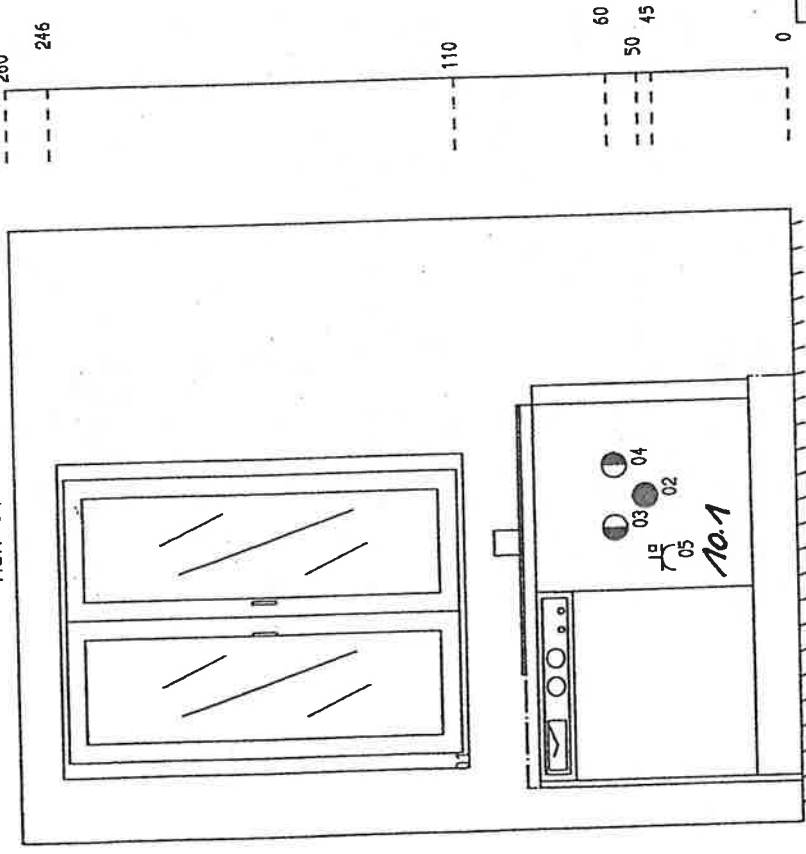

FLABELEC S.A.
ENT. GEN. D'ELECTRICITE
 rue Reine Astrid, 228 - 7110 MAURAGE
 Tél. : 064/67.69.89 - Fax : 064/67.69.90
 TVA. BE 443.501.618

NUMERO	APPELLATION	DST	LRQ	PRF	HTR	HPL
01/01	V: Fenetre	20	100	---	136	110
01/02	J: Evac. Eaux	105	---	---	---	50
01/03	H: Eau F+Shell	95	---	---	---	60
01/04	I: Eau C+Shell	115	---	---	---	60
01/05	N: Arr El. 16A	85	---	---	---	45

KITCHI 98
 JDC cuisines LD 685
 LD67107

PLAN TECHNIQUE ELEVATION - CONTRAINTES

24108103


BTV

HAVAUT

111

126 S. 50 TIAUX

KITCHI

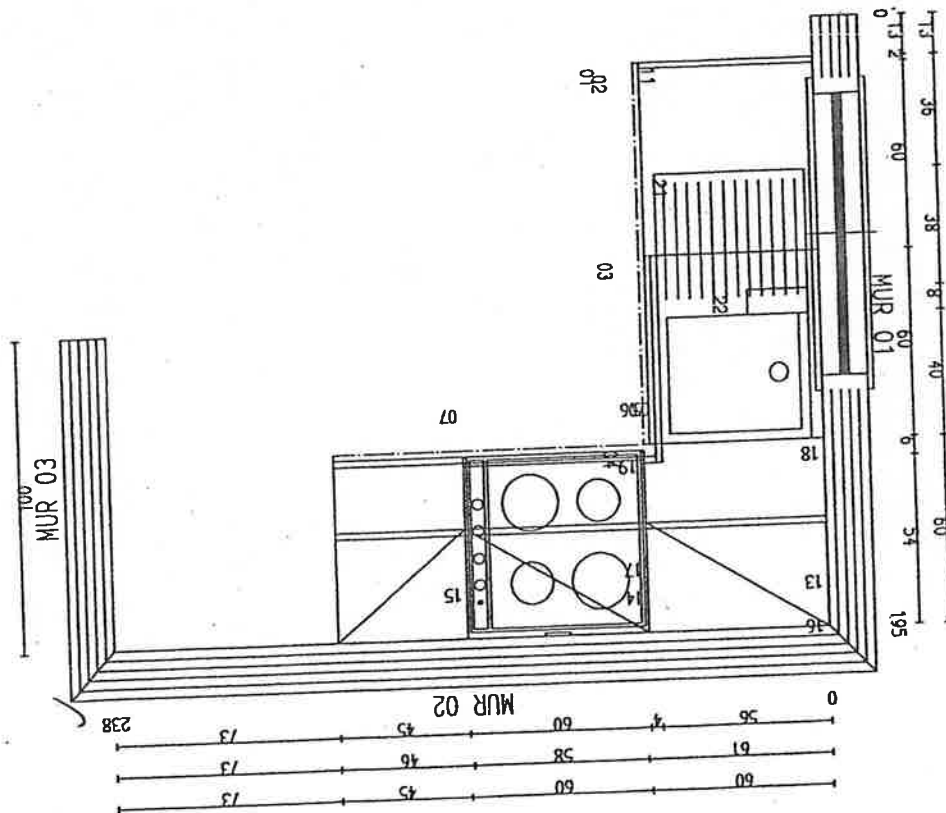

NUMERO	REFERENCE	DST	LRG	PRF	HTR	HPL
01/01:	VOLUME 1	13	2	58	87	0
01/02:	LAVE VAIS.2	15	60	58	72	15
01/03:	B0201D	75	60	58	72	15
01/04:	F0401	135	6	58	72	15
01/11:	P0	13	122	60	4	87
01/21:	EVIER 4D	49	86	50	1	91
01/22:	ROBINET	87	8	20	8	92
02/05:	F0401	56	4	58	72	15
02/06:	B0517	60	60	58	72	15
02/07:	B0205D	120	45	58	72	15
02/13:	M0201G	0	60	35	72	149
02/14:	M0201G	60	60	35	48	173
02/15:	M0201D	120	45	35	72	149
02/16:	VOLUME 1	0	165	33	39	221
02/17:	M0212	60	60	55	15	158
02/18:	P0	0	165	60	4	87
02/19:	PL.elec.1	61	58	56	1	91

FLABELEC S.A.
ENT. GEN. D'ELECTRICITE
 rue Reine Astrid, 228 - 7110 MAURAGE
 Tél. : 064/67.69.89 - Fax : 064/67.69.90
 TVA. BE 443.501.618

KITCHI 98
 JDC cuisines LD 6B5
 LD67107

JH108103

BT W

111

120 S. SOTTIAUX

PLAN TECHNIQUE AU SOL - MOBILIER

SIEGE DE BRUXELLES
Boulevard Clovis 15
1000 Bruxelles
Tél. 02-230 81 82
Fax 02-230 80 08

SIEGE D'ANVERS
Van der Sweepstraat 3 bus 44
2000 Antwerpen
Tél. 03-216 28 90
Fax 03-238 86 65

Bureau régional :

Hainaut

DISTRIBUTEUR : Mairie Communal Miste

Ref.: _____ Compteur n°: _____

Index: _____

V. ref.: _____

N. ref.: _____

RAPPORT N°: 126/04-14/06

PROCES-VERBAL DE CONTROLE D'UNE INSTALLATION ELECTRIQUE BASSE TENSION

ADRESSE DE L'INSTALLATION : Avenue de la Couronne 685

Bal

PROPRIETAIRE : Louis DenaalAdresse : Bal

DEMANDEUR :

Adresse : HallebeINSTALLATEUR : Rue Reine Christol 228Adresse : 416 MawageTVA ou CI : 443 51 618Date du contrôle : 14/10/04 Type de contrôle : examen de conformité - visite de contrôle suivant :

(RGIE art. 270) (RGIE art. 271) (RGIE art. 276) (RPGT art. 262) (R.T. art. 231) (Prescriptions distributeur)

Type d'installation : Nouvelle - Extension - Modification - Temporaire - Renforcement ; Type locaux : appartementDébut travaux : Fondations avant après 1.10.81 - Installation électrique avant après 1.10.81 - 1.1.83 RGIE art. 86Raccordement : Tension 230 V Protection raccordement 63 ACâble aliment, tableau, princ. : 4 X 16 mm²Inter.gén. : type 63+0,34Type électrode de terre : boucle - barres - piquets - conducteur horizontal

Schéma : TT

Nombre de tableaux : 1 ; Nombre de circuits term.: 11 ; RA : 2,7 Ohm; RI tot 60 MOhm

DESCRIPTION :

voir schémas unifilaire et de situationInfractions constatées et/ou notes : NEANT

PROCES-VERBAL DE CONFORMITE

Vu le :

le responsable du distributeur

nom :

signature :

DEVOIRS du PROPRIETAIRE, GESTIONNAIRE ou LOCATAIRE : voir verso.

- CONCLUSION : ① L'installation est conforme. Le DPCDR est plombé et les schémas unifilaires et de situation ont été visés. L'installation doit être vérifiée avant le 14/10/2008 (art. 271 RGIE) ainsi qu'avant mise en service après modification ou extension importante exécutée avant cette date.
2. L'installation n'est pas conforme.
3. ~~L'installation peut être maintenue en service pour autant qu'il soit remédié sans retard aux infractions mentionnées et pour autant que les mesures nécessaires soient prises pour que l'installation ne présente pas de danger pour les personnes et les biens.~~
L'installation n'est pas conforme. L'installation doit être vérifiée avant le : _____

L'AGENT VISITEUR :
n° + nom + signature1265-Soitoux

Le directeur,