

Verslag van onderzoek / Rapport de contrôle

Verslagnummer: N° de rapport:	188/2017/1/18/8	Datum van bezoek: Date de visite:	18/01/2017
Opdrachtgever: Donneur d'ordre:	AME SA Avenue Paul Deschanel 183/B - 1030 BRUXELLES (SCHAERBEEK) BTW BE 0428.956.467	IK: CI:	
Distributienetbeheerder: Gestionnaire de réseau:	Sibelga	Nr teller: N° compteur:	32678440
Plaats van het onderzoek: Lieu du contrôle:	Rue du Wagon 12 B113 - 1180 BRUXELLES (UCCLE)	EAN-nr: N° EAN:	Néant
Eigenaar: Propriétaire:	IMMO SCHLUMBERGER Avenue Jean Dubrucq 175 - 1080 BRUXELLES (MOLENBEEK-SAINT-JEAN)		
Installateur:	AME-ELECTROTECHNIQUE	BTW/TVA:	
Gebruikte interne procedure: Procédure interne utilisée:	F-ELS270/APP12 (Conformiteitscontrole van 12 app op hetzelfde adres)		

Beschrijving van de gecontroleerde installatie / description de l'installation contrôlée:

Aard van onderzoek: AREI / Genre de contrôle:	RGIE	Art. hh: 86	-	Art. onderzoek: 270	Net:
Onderzoek: / Contrôle:	Appartement	B	1er Etage (113)		
Spanning / Tension:	2x230V	Meter / Bord verbinding / Liaison compteur-tableau:	4 x 10 mm ²	XVB	Max. beveiliging / Protection max.:
					40A
Aardelektrode / Electrode de terre:	Lus/Boucle	1	Ohm	Isolatie / Isolement:	62 MOhm
				Aantal verdeelborden / Nombre de tableaux:	1
Differentieelschakelaars/Interrupteurs différentiels:		Aantal eindstroombanen / Nombre de circuits terminaux: 13			
In(A)	Δ In (mA)	Type	Eindstroombanen / terminaux	TestΔIn	1.ΔIn
40A	300mA	A/s	8	-	OK
40A	30mA	A/s	5	-	OK
Visueel nazicht Algemeen: Contrôle visuel général:	OK	Rechtstreekse aanraking: Contact direct:	OK	Onrechtstreekse aanraking: Contact indirect:	OK
		Aansluitingen: Raccordements:	OK	Equipotentiale verbindingen: Liaisons équipotentielle:	OK

Inbreuken / Infractions:

Bijkomende inbreuken / Infractions supplémentaires:

Opmerkingen / Remarques:

Néant

Nota's / Notes:

Schémas en annexe au rapport: 2/2

RAPP.ELS - NF - 02.09.2015

188/2017/1/18/8

Algemene voorwaarden: op aanvraag of via website / Termes et Conditions: sur demande ou via notre site internet

RPR Brussel
BTW/TVA: BE 0434.433.603

KBC IBAN: BE79 7341 1260 0033
BIC-adres: KREDBEBB

BELFIUS IBAN: BE83 0682 1176 9215
BIC-adres: GKCCBEBB

www.electro-test.be
info@electro-test.be

Besluit / Conclusion:

De elektrische installatie voldoet aan de voorschriften van het A.R.E.I. / L'installation électrique est conforme aux prescriptions du R.G.I.E.

De volgende periodieke controle moet worden uitgevoerd binnen de door de van kracht zijnde reglementering voorgeschreven termijn (art. 271 A.R.E.I.) / Le prochain contrôle périodique est à effectuer dans le délai prescrit par la réglementation en vigueur (art. 271 R.G.I.E.)

Volgend controlebezoek / Prochaine visite de contrôle: 18/01/2042

Voor de directeur, de inspecteur - Pour le directeur, l'inspecteur:
VISUM (Datum / Date):



GIANCATERINO Eduardo

Herinnering van de reglementaire voorschriften: a) de verplichting het P.V. van het controlebezoek te bewaren in het dossier van de elektrische installatie; b) de verplichting in het dossier elke wijziging aangebracht aan de elektrische installatie te vermelden; c) de verplichting de F.O.D. die Energie onder zijn bevoegdheid heeft onmiddellijk in te lichten over elk ongeluk aan personen overkomen en rechtstreeks of onrechtstreeks te wijten aan de aanwezigheid van elektriciteit; d) de verplichting, wanneer er overtredingen zijn vastgesteld tijdens het controleonderzoek, een nieuw controleonderzoek te doen verrichten door hetzelfde erkend organisme om na te gaan of na afloop van de termijn van één jaar de overtredingen verdwenen zijn. Indien tijdens dat tweede onderzoek wordt vastgesteld dat er nog overtredingen overblijven, moet het erkend organisme een kopie van het proces-verbaal van het controleonderzoek sturen naar de Algemene Directie Energie die belast is met het hoog toezicht op de huishoudelijke elektrische installatie.

Rappel des prescriptions réglementaires: a) l'obligation de conserver le P.V. de visite de contrôle dans le dossier de l'installation électrique; b) l'obligation de renseigner dans le dossier toute modification intervenue dans l'installation électrique; c) l'obligation d'aviser immédiatement le S.P.F. ayant l'Energie dans ses attributions, de tout accident survenu aux personnes et dû, directement ou indirectement, à la présence d'électricité. d) l'obligation lorsque des infractions ont été constatées lors de la visite de contrôle, de faire effectuer une nouvelle visite de contrôle par le même organisme agréé afin de vérifier la disparition des infractions au terme du délai d'un an. Dans le cas où, lors de cette seconde visite, des infractions subsistent, l'organisme agréé se doit d'envoyer une copie du procès-verbal de visite de contrôle à la Direction générale de l'Energie préposée à la haute surveillance des installations électriques domestiques.

RAPP.ELS - NF - 02.09.2015


188/2017/1/18/8

Algemene voorwaarden: op aanvraag of via website / Termes et Conditions: sur demande ou via notre site internet

FC
2/6/17

B -113

COFFRET TYPE : 1B

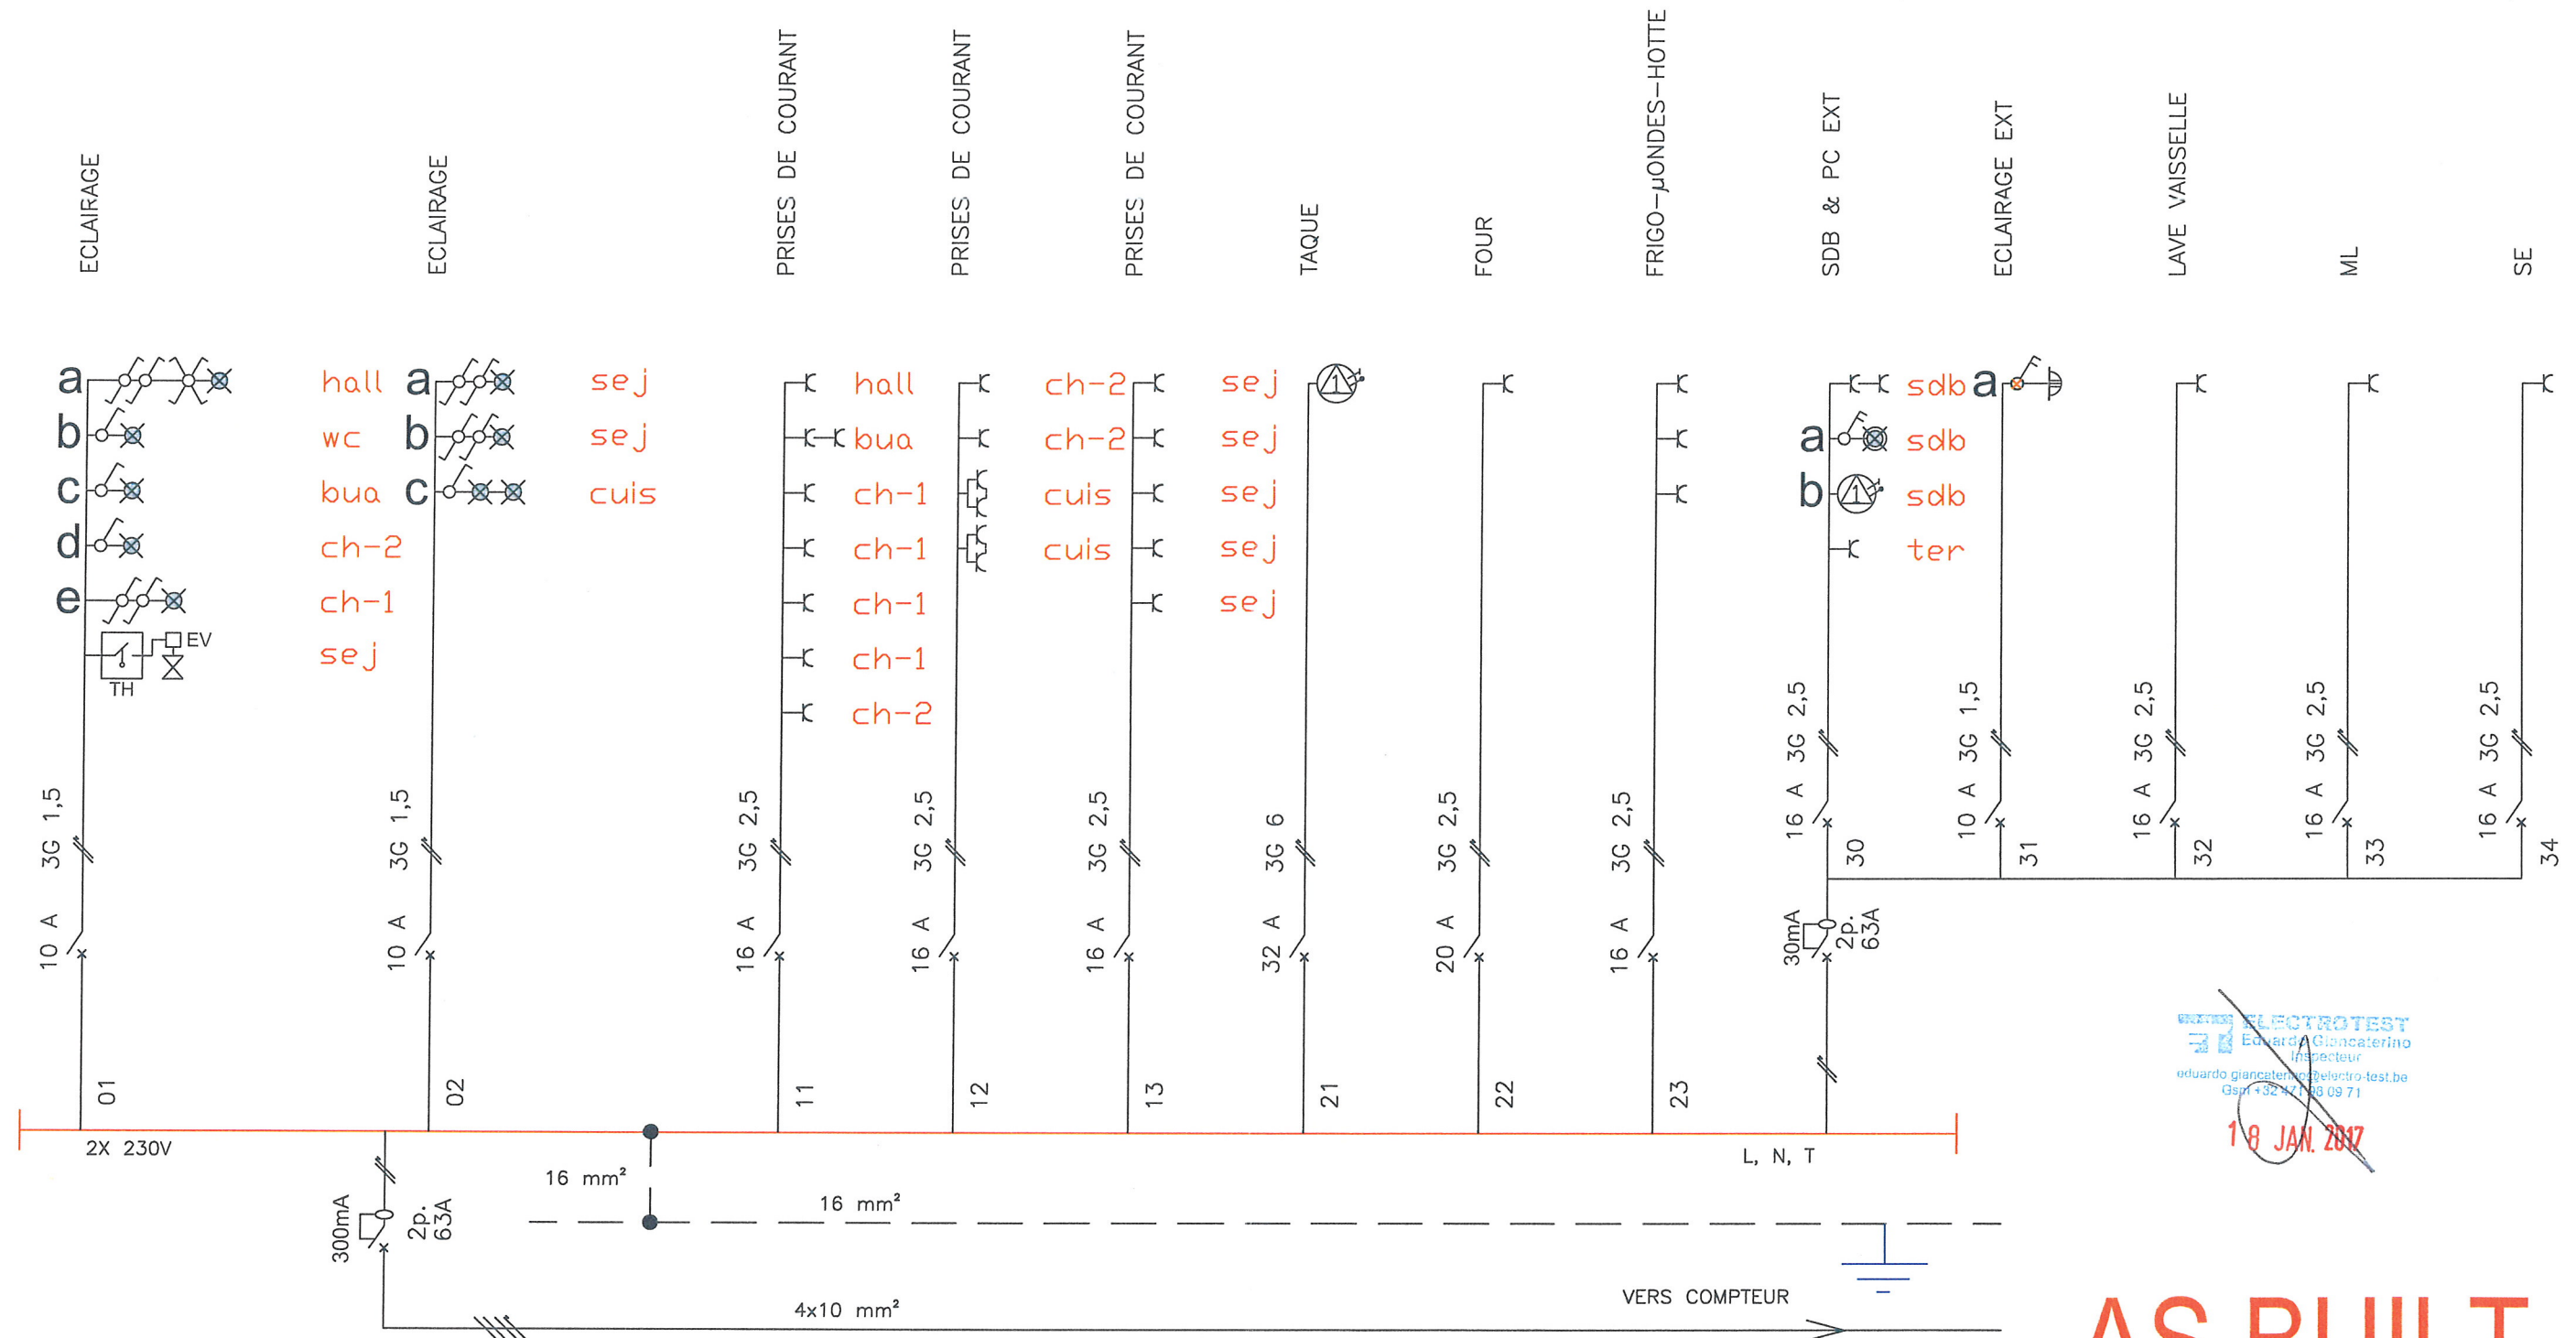


ELECTROTEST
Eduardo G. Gancaterino
Inspecteur
eduardo.gancaterino@electro-test.be
Gsm +32 47 08 09 71

18 JAN 2017

AS BUILT

IND	DATE	RUE DU WAGON,12 Bte:B-113 B-1180-UCCLE	COFFRET TYPE : 1B (450x450 2x18 mod)	CLIENT: IMMO SCHLUMBERGER	 A.M.E. - ELECTROTECHNIQUE Av. Paul Deschanel, 183 / B - 1030 Brxl T.02/215 03 37 - F.02/242 37 88 www.ame-elec.be
--	14-09-16		TD. N° : TD - B.113	DESCRIPTION : SCHEMA UNIFILAIRE TABLEAU PAR APPARTEMENT	
			LOCALISATION : Rue de Stalle, 140-1180 Uccle		

Ech 1/75

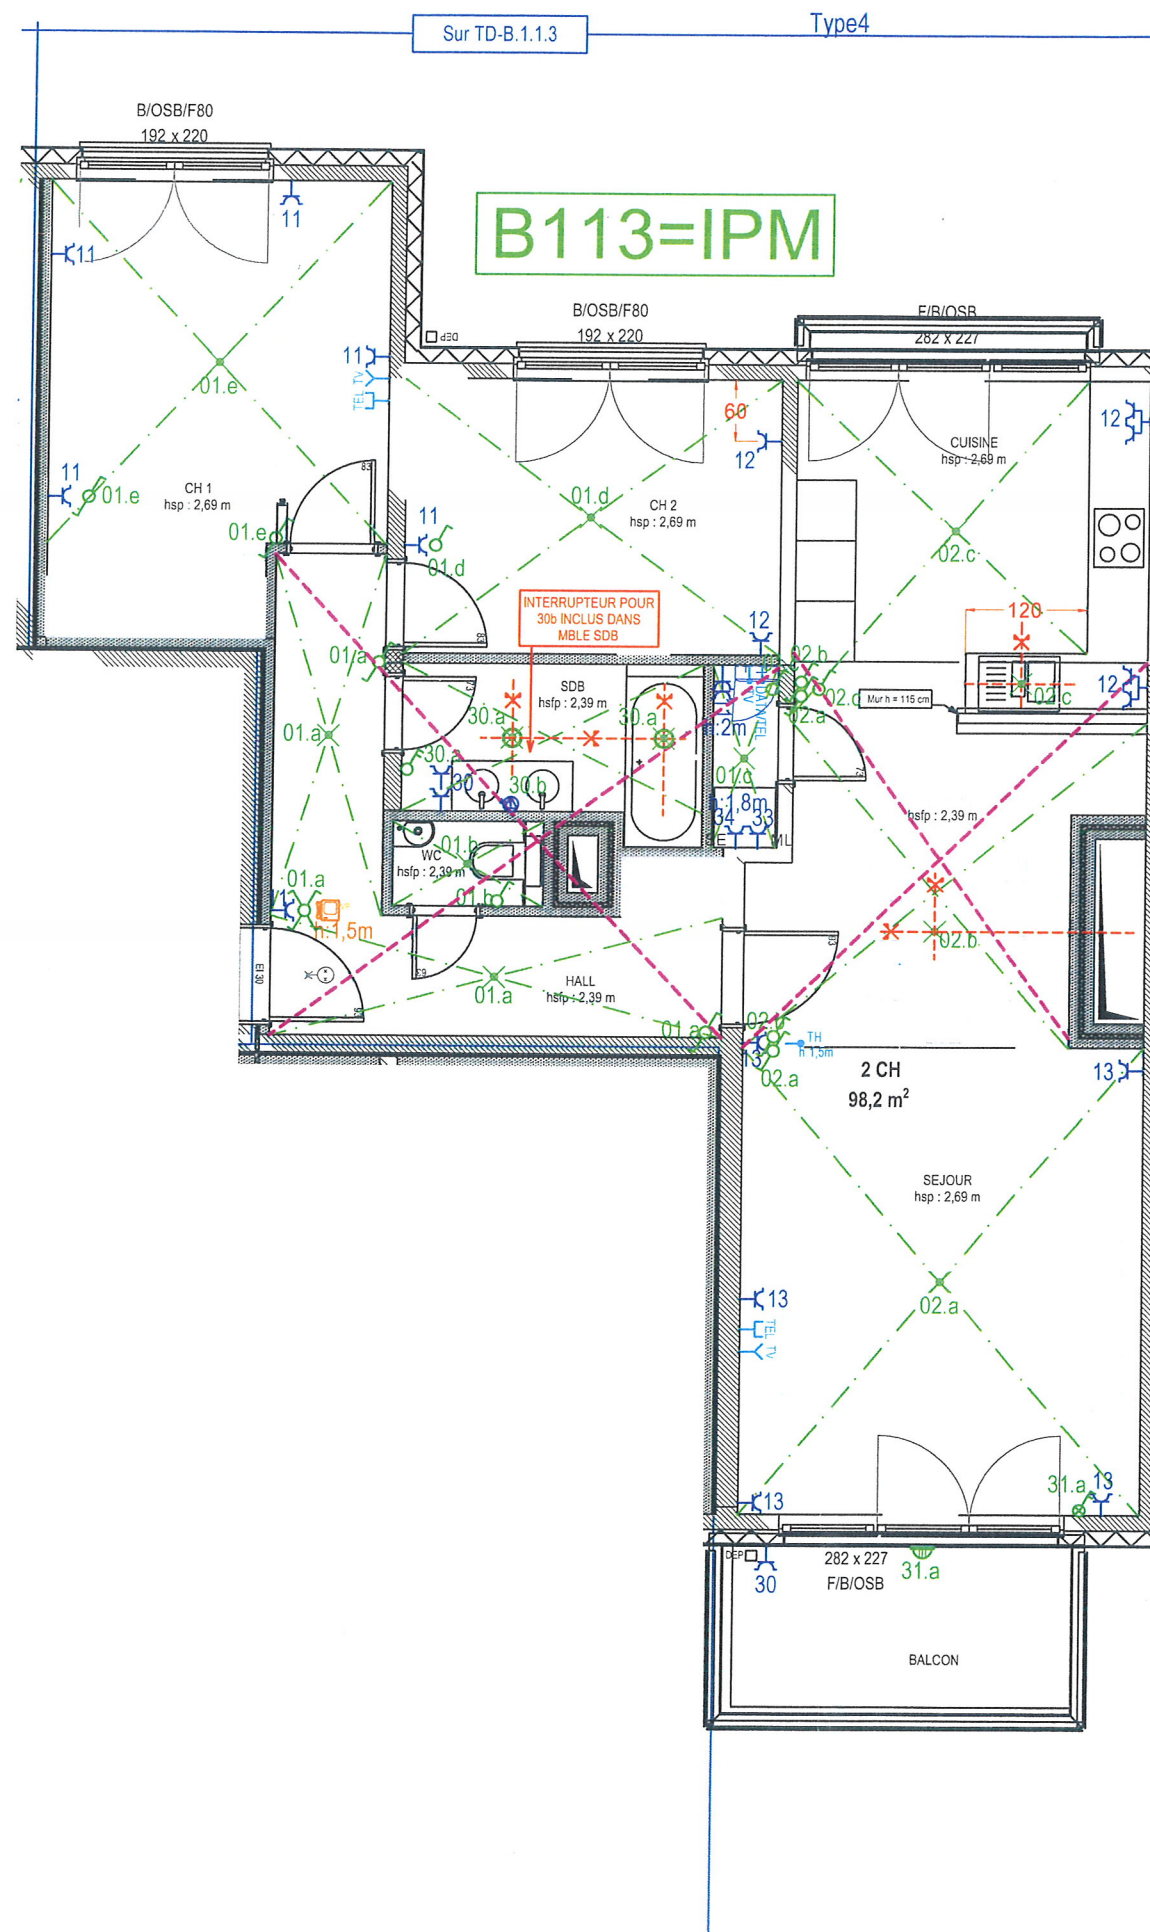

ELECTROTEST
Eduardo Giacaterino
e.giacaterino@electro-test.be
Gsm: +32 471 88 09 71

18 JAN. 2017

Niv: +1
B.1.1.3

LÉGENDE - ELECTRICITE	
FORCE MOTRICE	COMMANDES D'ECLAIRAGE
PRISE SIMPLE 230 V ENCASTREE	INTERRUPTEUR UNIPOLAIRE ENCASTRE
PRISE DOUBLE 230 V VERTICALE ENCASTREE	INTERRUPTEUR BIPOLAIRE ENCASTRE
PRISE DOUBLE 230 V HORIZONTALE ENCASTREE	INTERRUPTEUR BIPOLAIRE AVEC TEMOIN LUMINEUX ENCASTRE
PRISE SIMPLE 2P+T 20A (AVEC FICHE)	INTERRUPTEUR 2 DIRECTIONS ENCASTRE
PRISE SIMPLE 230 V 16A APPARENTE IP54	INTERRUPTEUR INVERSEUR ENCASTRE
ALIMENTATION III 400V - N - PE	BOUTON POUSSOIR APPARENT LUMINEUX
ALIMENTATION III 400V - N - PE	DETECTEUR DE PRESENCE ENCASTRE
CABLE EN ATTEINTE (FM COAX UTP cat 6)	DETECTEUR DE PRESENCE APPARENT IP54
DETECTION INCENDIE	APPAREILS D'ECLAIRAGE
TABLEAU REPETITEUR INCENDIE	POINT LUMINEUX PLAFOND (dalle ou faux-plafond avec douille et ampoule E27 - 28W)
CENTRAL INCENDIE ESCLAVE	POINT LUMINEUX MURAL (avec douille et ampoule E27 - 28W)
CENTRAL DETECTION INCENDIE	APPLIQUE PLAFONNIERE IP44 (ampoule E27 - 42W)
DETECTEUR OPTIQUE INCENDIE AUTONOME (Option pour appartements destinés à la location)	APPLIQUE MURALE IP65 (avec lampe PL 28W)
DETECTEUR OPTIQUE INCENDIE	FLUO COMPACT PLAFONNIER 1x22W
DETECTEUR GAZ	FLUO COMPACT ENCASTRE 1x18W
DETECTEUR THERMOVELOCIMETRIQUE	FLUO TUBULAIRE APPARENT TYPE D 1x35W
COMMANDE EXTOIRE DE FUMEE	FLUO TUBULAIRE APPARENT TYPE D 1x28W
SIRENE D'ALERTE INCENDIE	FLUO TUBULAIRE APPARENT TYPE D 1x28W ANTI-DEFLAGRANT
LAMPE FLASH	FLUO TUBULAIRE OPALIN TYPE B 1x28W
BOUTON POUSSOIR D'ALERTE INCENDIE	ECLAIRAGE DE SECURITE
VIDEO-PARLOPHONIE	SdA106 BLOC ENCASTRE 1x6W NON-PERMANENT
POSTE EXTERIEUR D'APPEL 15 / 12 BP	SdA106 BLOC APPARENT 1x6W NON-PERMANENT
POSTE EXTERIEUR D'APPEL 9 / 8 BP	SdE106 BLOC APPARENT 1x6W NON-PERMANENT ANTI-DEFLAGRANT
POSTE INTERIEUR DE RECEPTION	MULTIMEDIA
BOUTON SONNETTE DE PORTE	TEL PRISE TELEPHONE (UTP Cat 5 - RJ11)
GACHE ELECTRIQUE	TV PRISE TELEVISION (Coax)
FEUX DE SIGNALISATION	DISTRIBUTION BT
FLASH D'AVERTISSEMENT OUVERTURE / FERMETURE DE PORTES	TABLEAU DIVISIONNAIRE
BOITIER A CLEF	ECHELLE A CABLES
	CHEMIN DE CABLES
	BORNE DE TERRE ET BARRETTES DE SECTIONNEMENT

CLOS SCHLUMBERGER

RUE DE STALLE 140 (PARCELLES 139H2 ET 139E2)
1180 UCCLE

MAITRE DE L'OUVRAGE **IMMO SCHLUMBERGER**
175 AVENUE JEAN DUBRUCQ - 1080 BRUXELLES
TEL : +32 2 422 08 11 - FAX : +32 2 420 32 12
e-mail : rjacquet@necarat.be

ARCHITECTE **DDS & PARTNERS**
AVENUE LOUISE 251 / B.7 - 1050 BRUXELLES
TEL : +32 2 340 32 32 - FAX : +32 2 340 32 22
e-mail : mail@dds-partners.eu

TECHNIQUES SPECIALES **M&R ENGINEERING**
8-10 RUE JULES COCKX - 1160 BRUXELLES
TEL : +32 2 421 79 10 - FAX : +32 2 421 79 11
e-mail : info@mengineering.be

STABILITE **ABCIS-VAN WETTER S.A.**
2 AVENUE EDMOND VAN NIEUWENHUYSE - 1160 BRUXELLES
TEL : +32 2 734 31 50 - FAX : +32 2 734 54 07
e-mail : info.bxl.be at sgsgroupe.com

ACOUSTIC **AVEA CONSULTING SPRL**
15-17, MONTAGNE SAINTE-BARBE - 5100 JAMBES
TEL : +32 8 132 00 32 - FAX : +32 8 132 00 38
e-mail : p.noel@avea.be

BUREAU D'ETUDE DE L'ENTREPRENEUR GENERAL (TECHNIQUES SPECIALES) **ALLIANCE ENGINEERING**
15, PLACE DE L'UNIVERSITE - LOUVAIN-LA-NEUVE
TEL : +32 10 48 35 15 - FAX : +32 70 42 03 80
e-mail : info@alliance-engineering.be

A.M.E. - ELECTROTECHNIQUE
Av. Paul Deschanel, 183 / B - 1030 Bxl
T.02/215 03 37 - F.02/242 37 88
www.ame-elec.be

BATIMENT B - ELEC
ETAGE +1 : VUE EN PLAN

ARCHI : IND: K (22-01-2016)
ELEC : IND: I (12-05-2016)

REMARQUES

NIVEAU ARCHITECTE +14.00 = NIVEAU GEOMETRIE +38.05

VALABLE POUR TOUT LES ETAGES EXCEPTE PENTHOUSE

SELOIN PLAN CUISINETTE

3x 22	Mote - Frigo gDondes
1x 22	LV
1x 22	Four
1x 22	Taque de cuisson

RUE DU WAGON, 12
Bte: B-113
B - 1180 UCCLE

AS BUILT

N° DOSSIER	ETUDE	AUTEUR	ETAT	ENTITE	DOCUMENT	OUVRAGE	S/F	INCE	ECHELLE	DATE ORIGINALE
13.411	EX	EL	AME	B	PL	003	-	-	1/50	12-05-2016

Ce document est la propriété exclusive de DDS & Partners et sera communiqué sous le nom de l'architecte. Toute réimpression ou utilisation sans autorisation est interdite.