




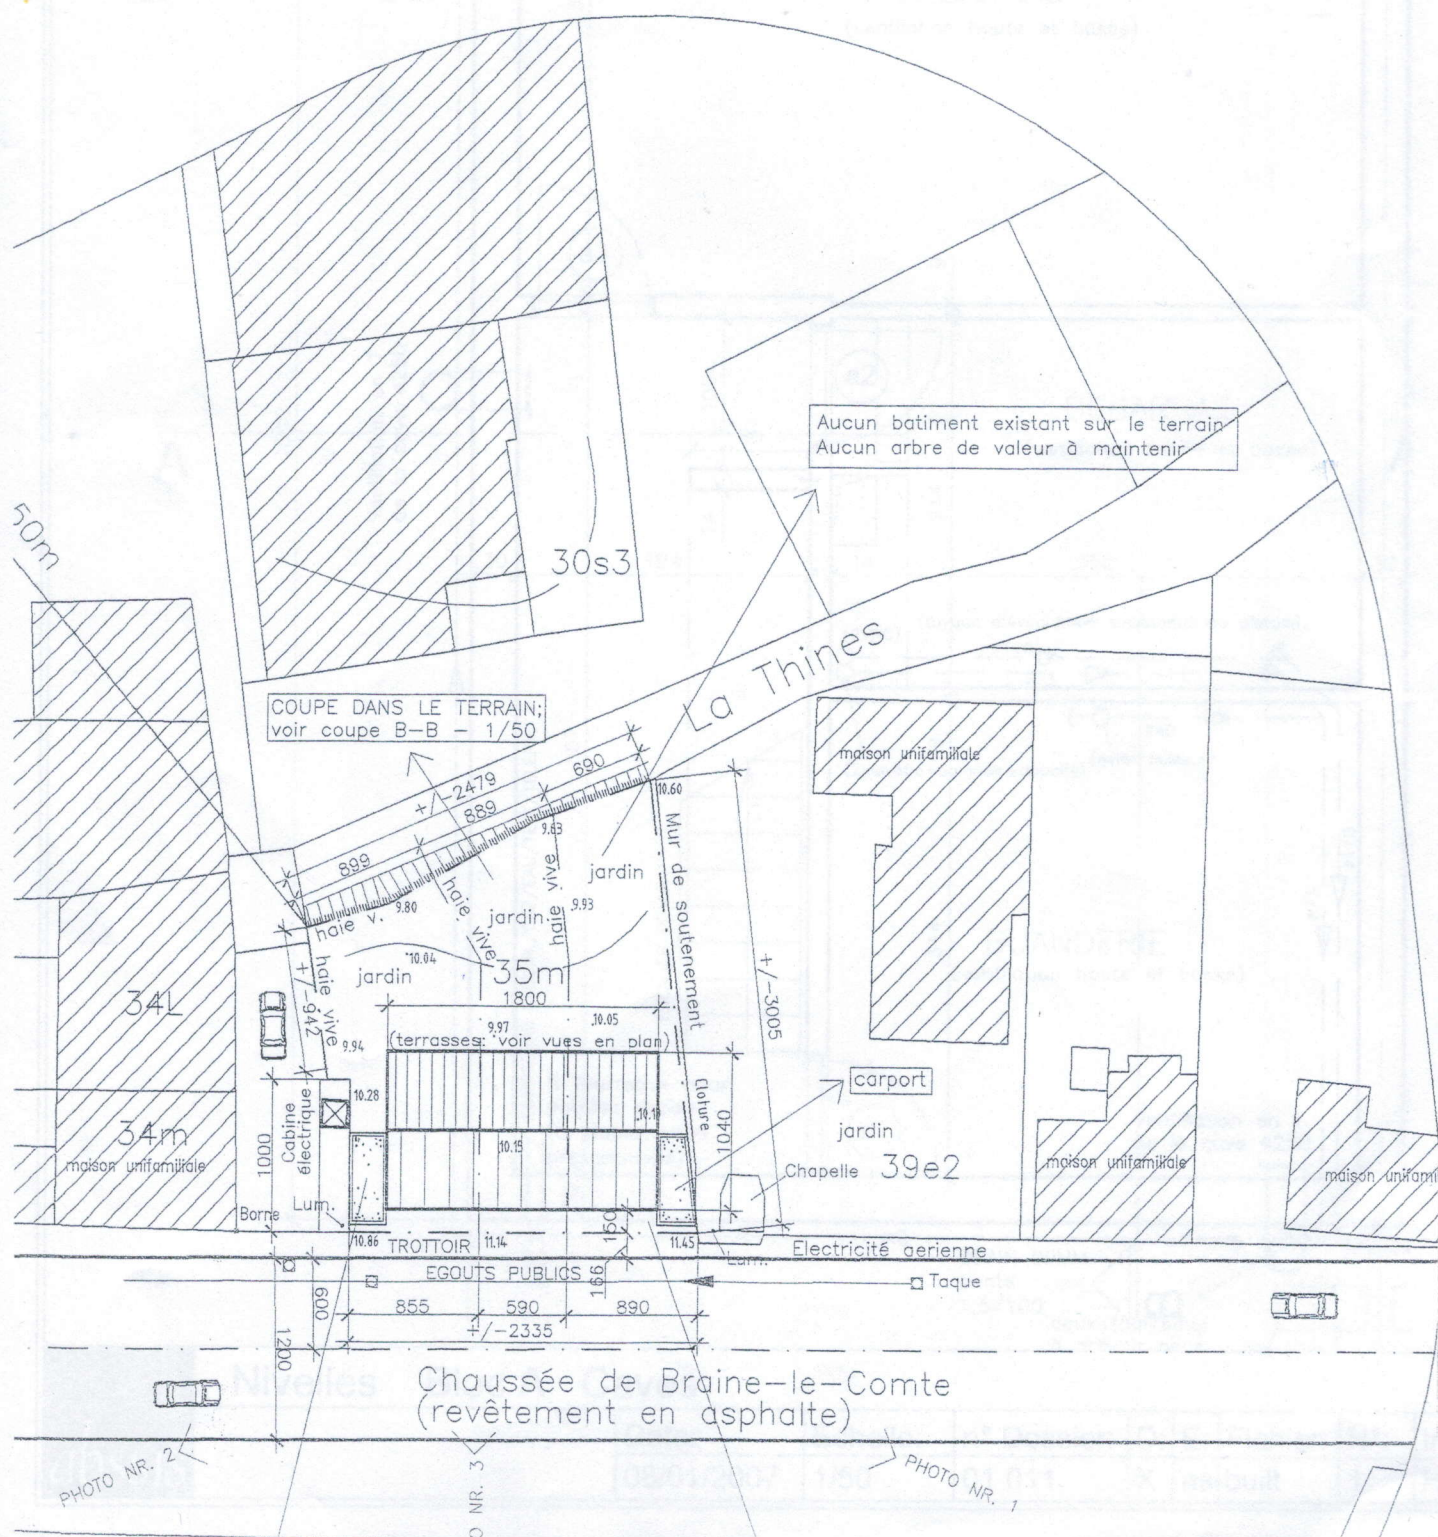


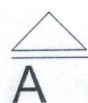


|            |          |             |    |          |          |     |      |
|------------|----------|-------------|----|----------|----------|-----|------|
| Date:      | Echelle: | n° Dossier: | D: | E:       | Fichier: | N°: | Ind: |
| 08/01/2007 | 1/50     | 01 011      | X  | as-built |          | 1   | H    |

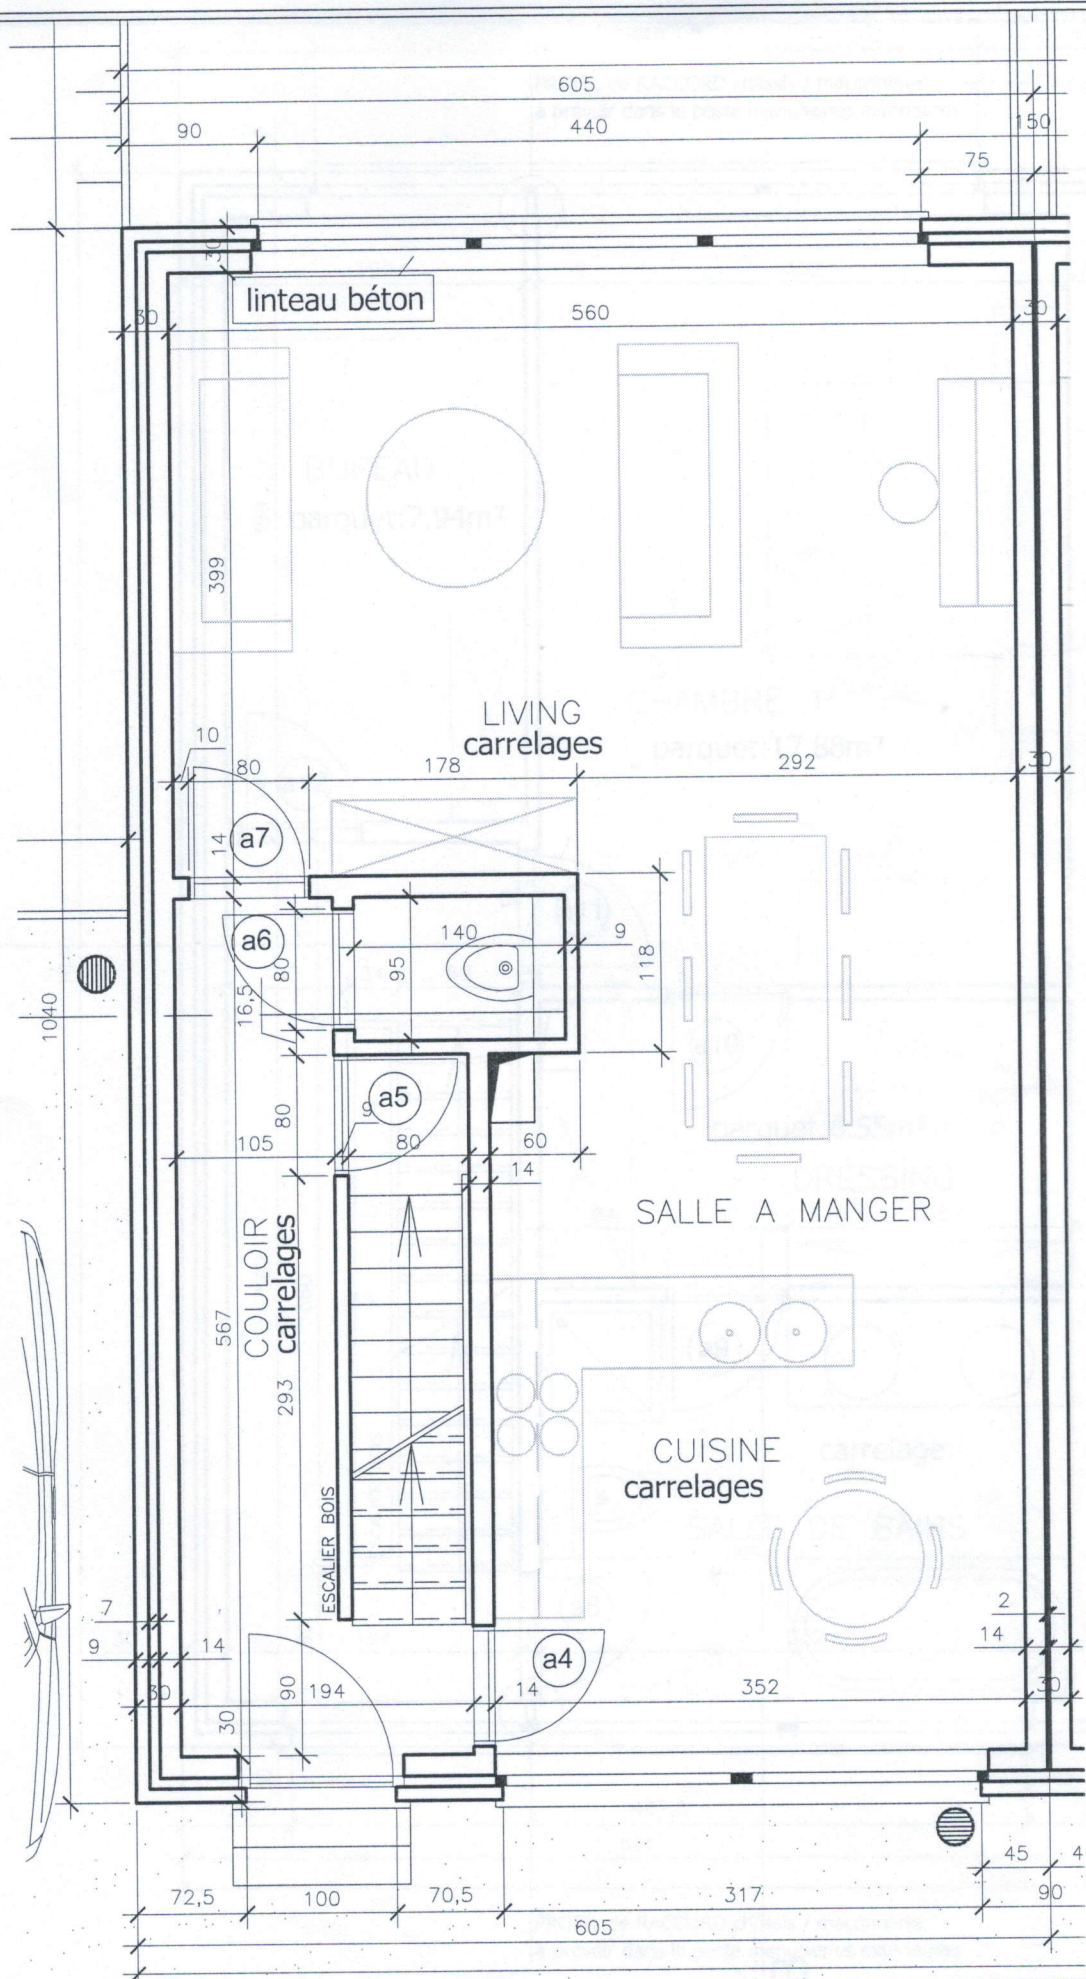

Nivelles Bloc A Rez

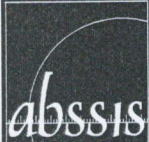

| Date:      | Echelle: | n° Dossier: | D: | E:       | Fichier: | N°: | Ind: |
|------------|----------|-------------|----|----------|----------|-----|------|
| 08/01/2007 | 1/50     | 01 011      | X  | as-built |          | 2   | H    |

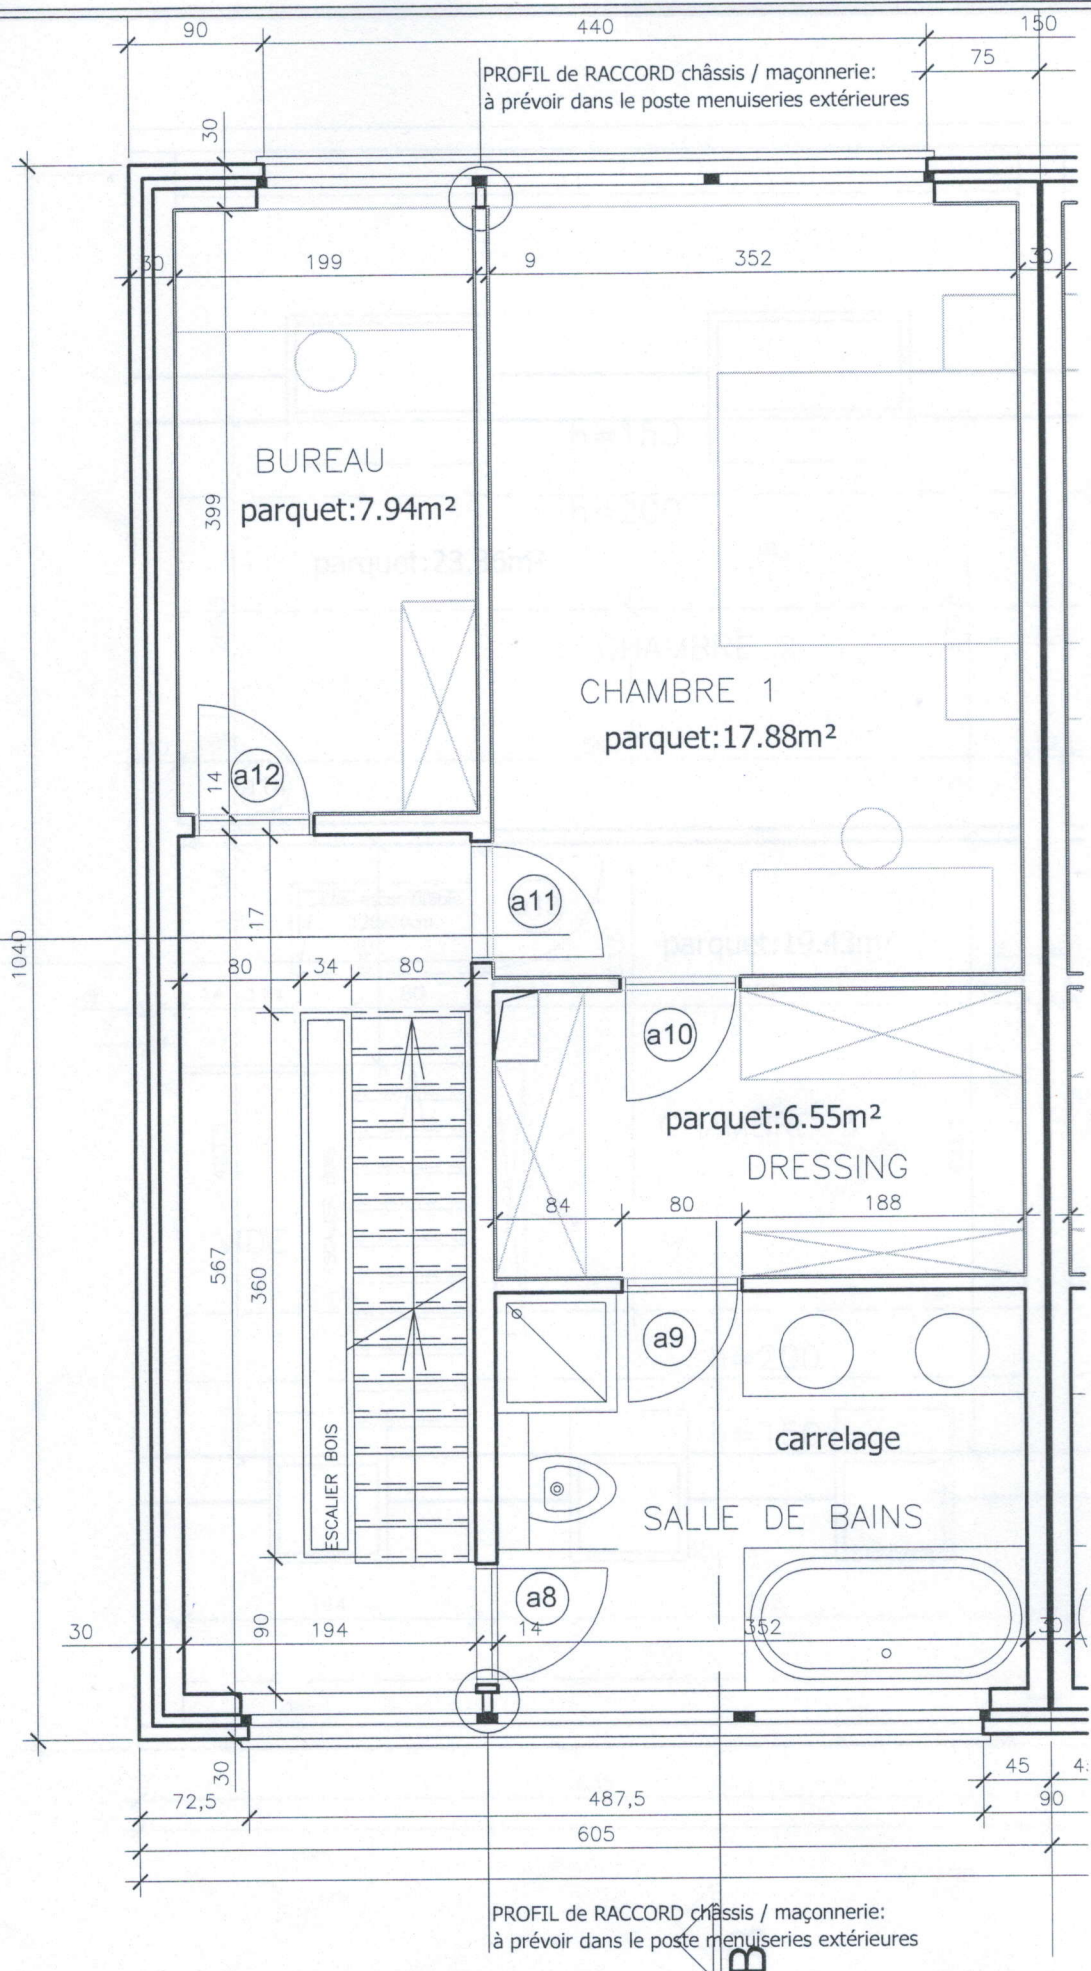


Nivelles Bloc A 1er étage

abssis

| Date:      | Echelle: | n° Dossier: | D: | E:       | Fichier: | N°: | Ind: |
|------------|----------|-------------|----|----------|----------|-----|------|
| 08/01/2007 | 1/50     | 01 011      | X  | as-built | 3        | H   |      |


A

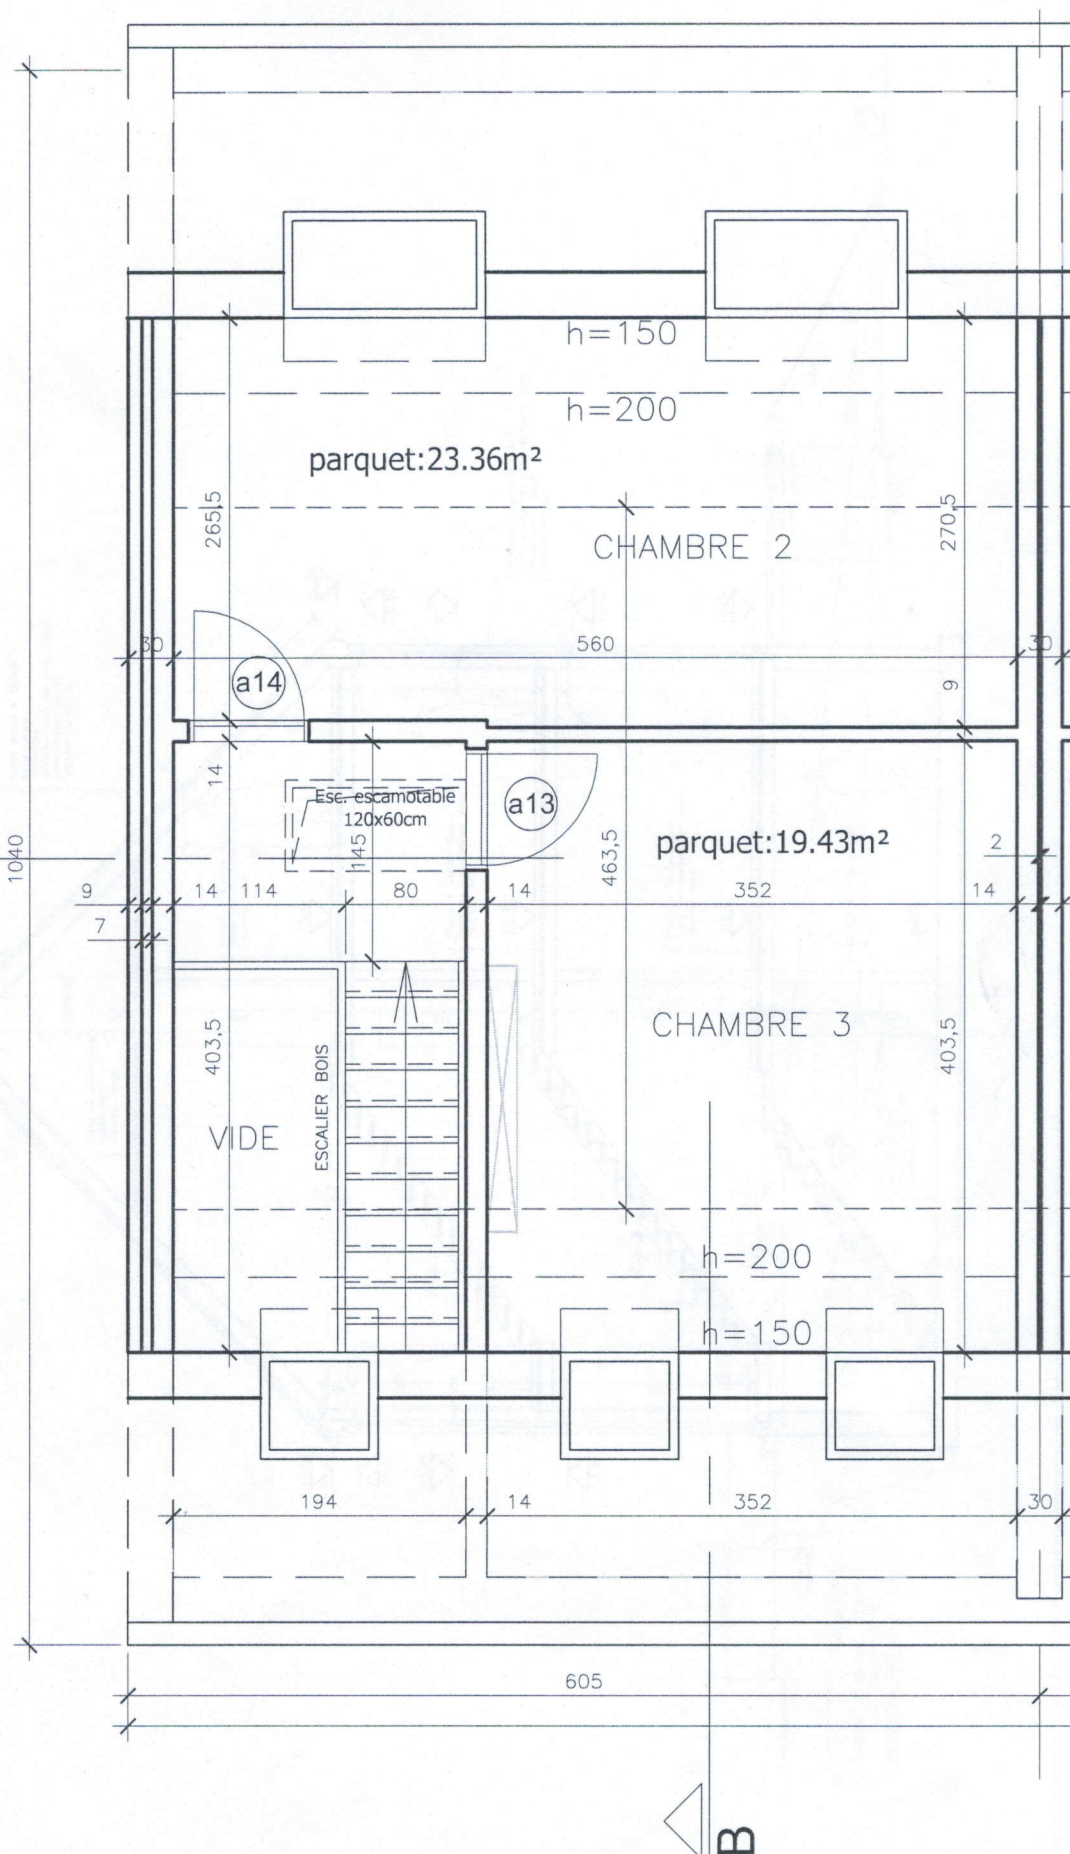

# Nivelles Bloc A 2 ème étage

abssis

| Date:      | Echelle: | n° Dossier: | D: | E:       | Fichier: | N°: | Ind: |
|------------|----------|-------------|----|----------|----------|-----|------|
| 08/01/2007 | 1/50     | 01 011      | X  | as-built |          | 4   | H    |

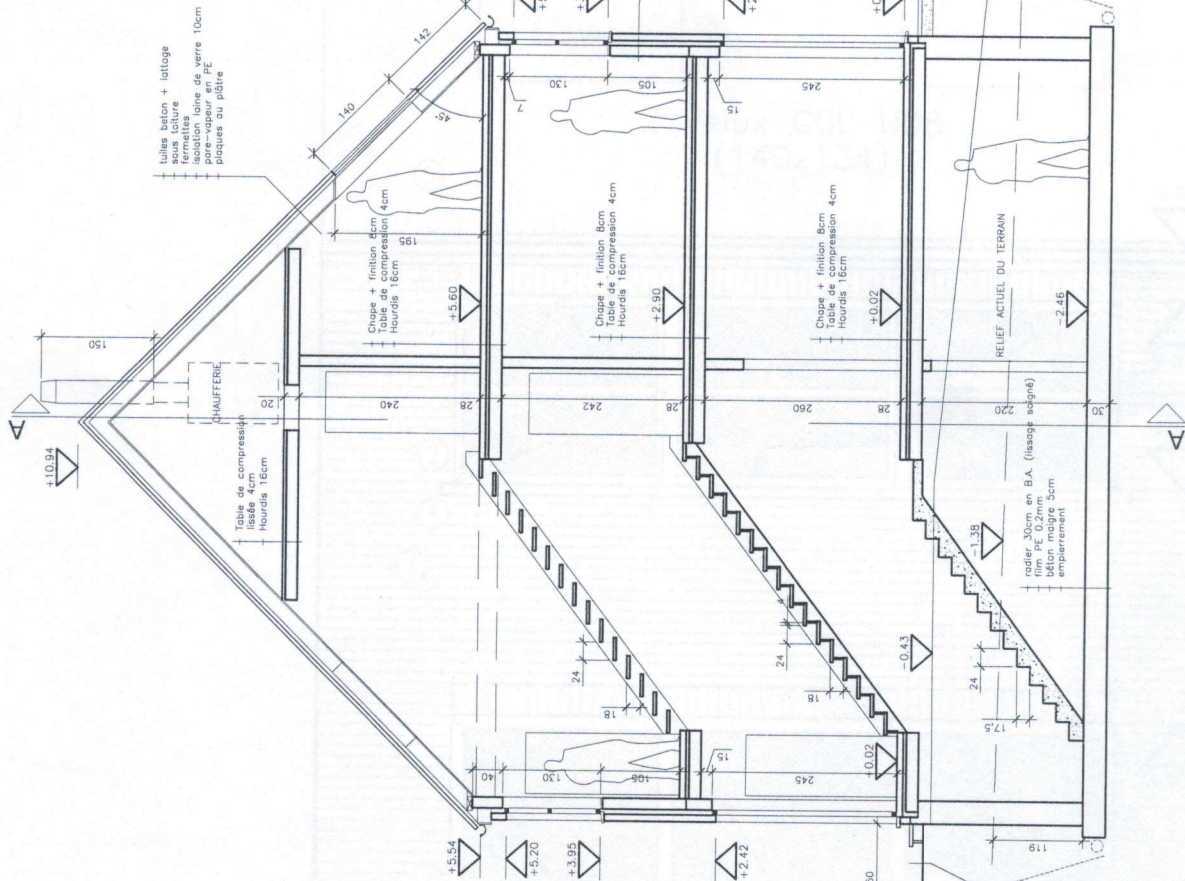

|            |          |             |       |          |     |      |
|------------|----------|-------------|-------|----------|-----|------|
| Date:      | Echelle: | n° Dossier: | D: E: | Fichier: | N°: | Ind: |
| 08/01/2007 | 1/100    | 01 011      | A     | as-built | 5   | H    |