


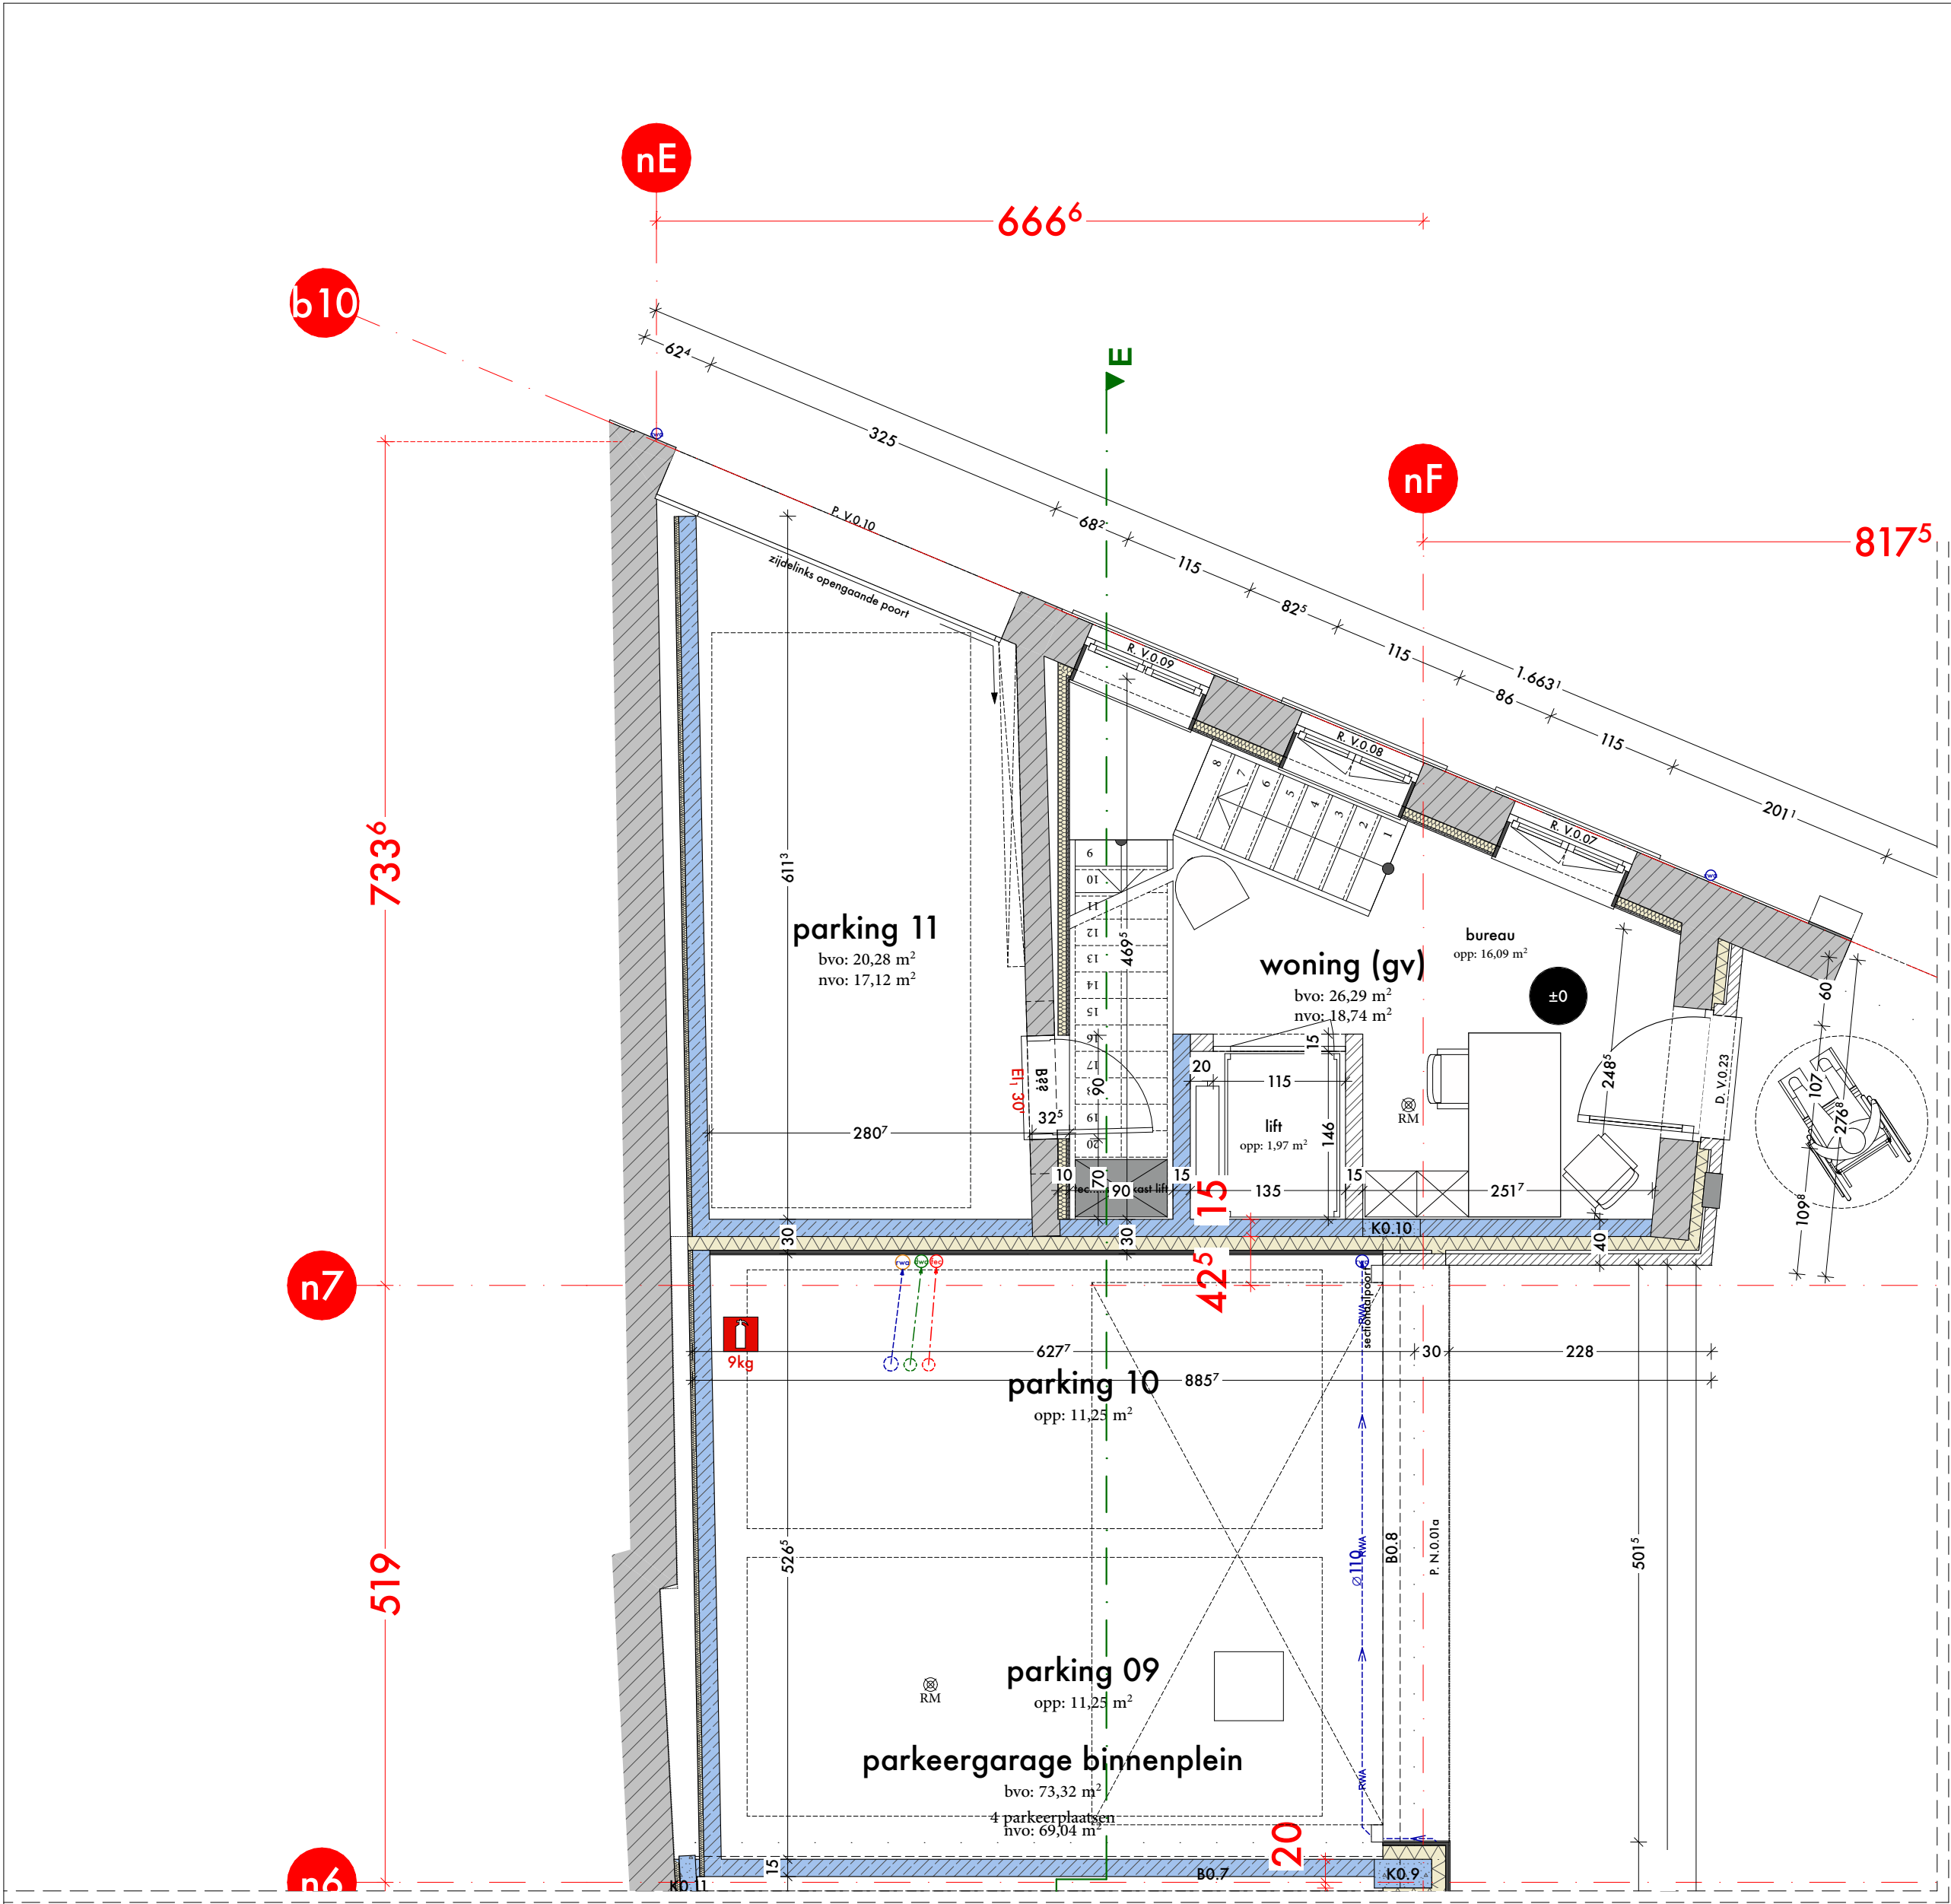

zie plan 04: gelijkvloers - verbouwing

LEGENDE

materialen

bestaande elementen (muren, gewelfvloeren)

bestaande elementen (natuursteen)

gewapend beton

gewapend beton - geprofileerde bekisting

dragende binnenmuren - kalkzandsteen

dragende binnenmuren - betonblokken

niet dragende binnenmuren - kalkzandsteen

prefab beton

gevelafwerking - gevelsteen

gevelafwerking - pleisterwerk

gevelafwerking - kunstharsbeplating

isolerende blokken - ytong

thermische isolatie - harde isolatie

thermische / akoestische isolatie - zachte isolatie

lichte wanden - scheidingswanden geïsoleerd

lichte wanden - scheidingswanden

lichte wanden - voorzetwanden geïsoleerd

lichte wanden - voorzetwanden

riolering

RWA - regenwater naar regenwaterput (1cm/m)

RWA - regenwater achter regenwaterput (1cm/m)

DWA - vuil water (1cm/m)

FEC - fecaal water (2cm/m)

drainage

controleputje

symbolen

nooduitgang

vluchtweg naar deur

vluchtweg naar trap

niveau-aanduiding

noodverlichting

drukknoop

alarm

rookmelder

brandmelder

sleutelcontact rookkoepel

rookkoepel

brandhaspel

poederblusser (6kg, tenzij anders vermeld)

muurhydrant

zie plan 04: gelijkvloers - verbouwing

L	19/09/2019	WV	SVH	wijzigingen indeling woning
K	05/07/2018	WV	SVH	intekenen as built riolering (info verkregen van aannemer)
J	24/08/2017	WV	SVH	wijzigingen indeling woning
I	19/12/2016	WV	SVH	wijzigingen indeling parkeergarage binnenplein
H	13/09/2016	WV	SVH	wijzigingen na inmeten contouren

Revisie	Datum	Tekenaar	Controle	Formaat : A2 - 59,4x42,0cm		Schaal : 1:50, 1:1	
UV	13/10/2015	WV	SVH				
MEZZA INVEST Doelstraat 26 • 3545 Halen T. 0476 98 81 10 p.buelens@mezza-invest.be dbv architecten Prins Bisschopssingel 34/b3 • 3500 Hasselt T. +32 (0) 11 22 90 74 • F. +32 (0) 11 22 90 84 wesley.vandenberk@dbv-architecten.be www.dbv-architecten.be <tr><td> De Gete - Tienen Sint-Katharinastraat • Huidvettersstraat • 3300 Tienen Kad. : Afdeling 3, sectie G/2, nrs 579X2 - 579T2 - 579W2 <tr><td> dbv architecten Dossier : D1032 gelijkvloers - verbouwing <tr><td> Plannummer:UV won 01 UITVOERING </td></tr>