


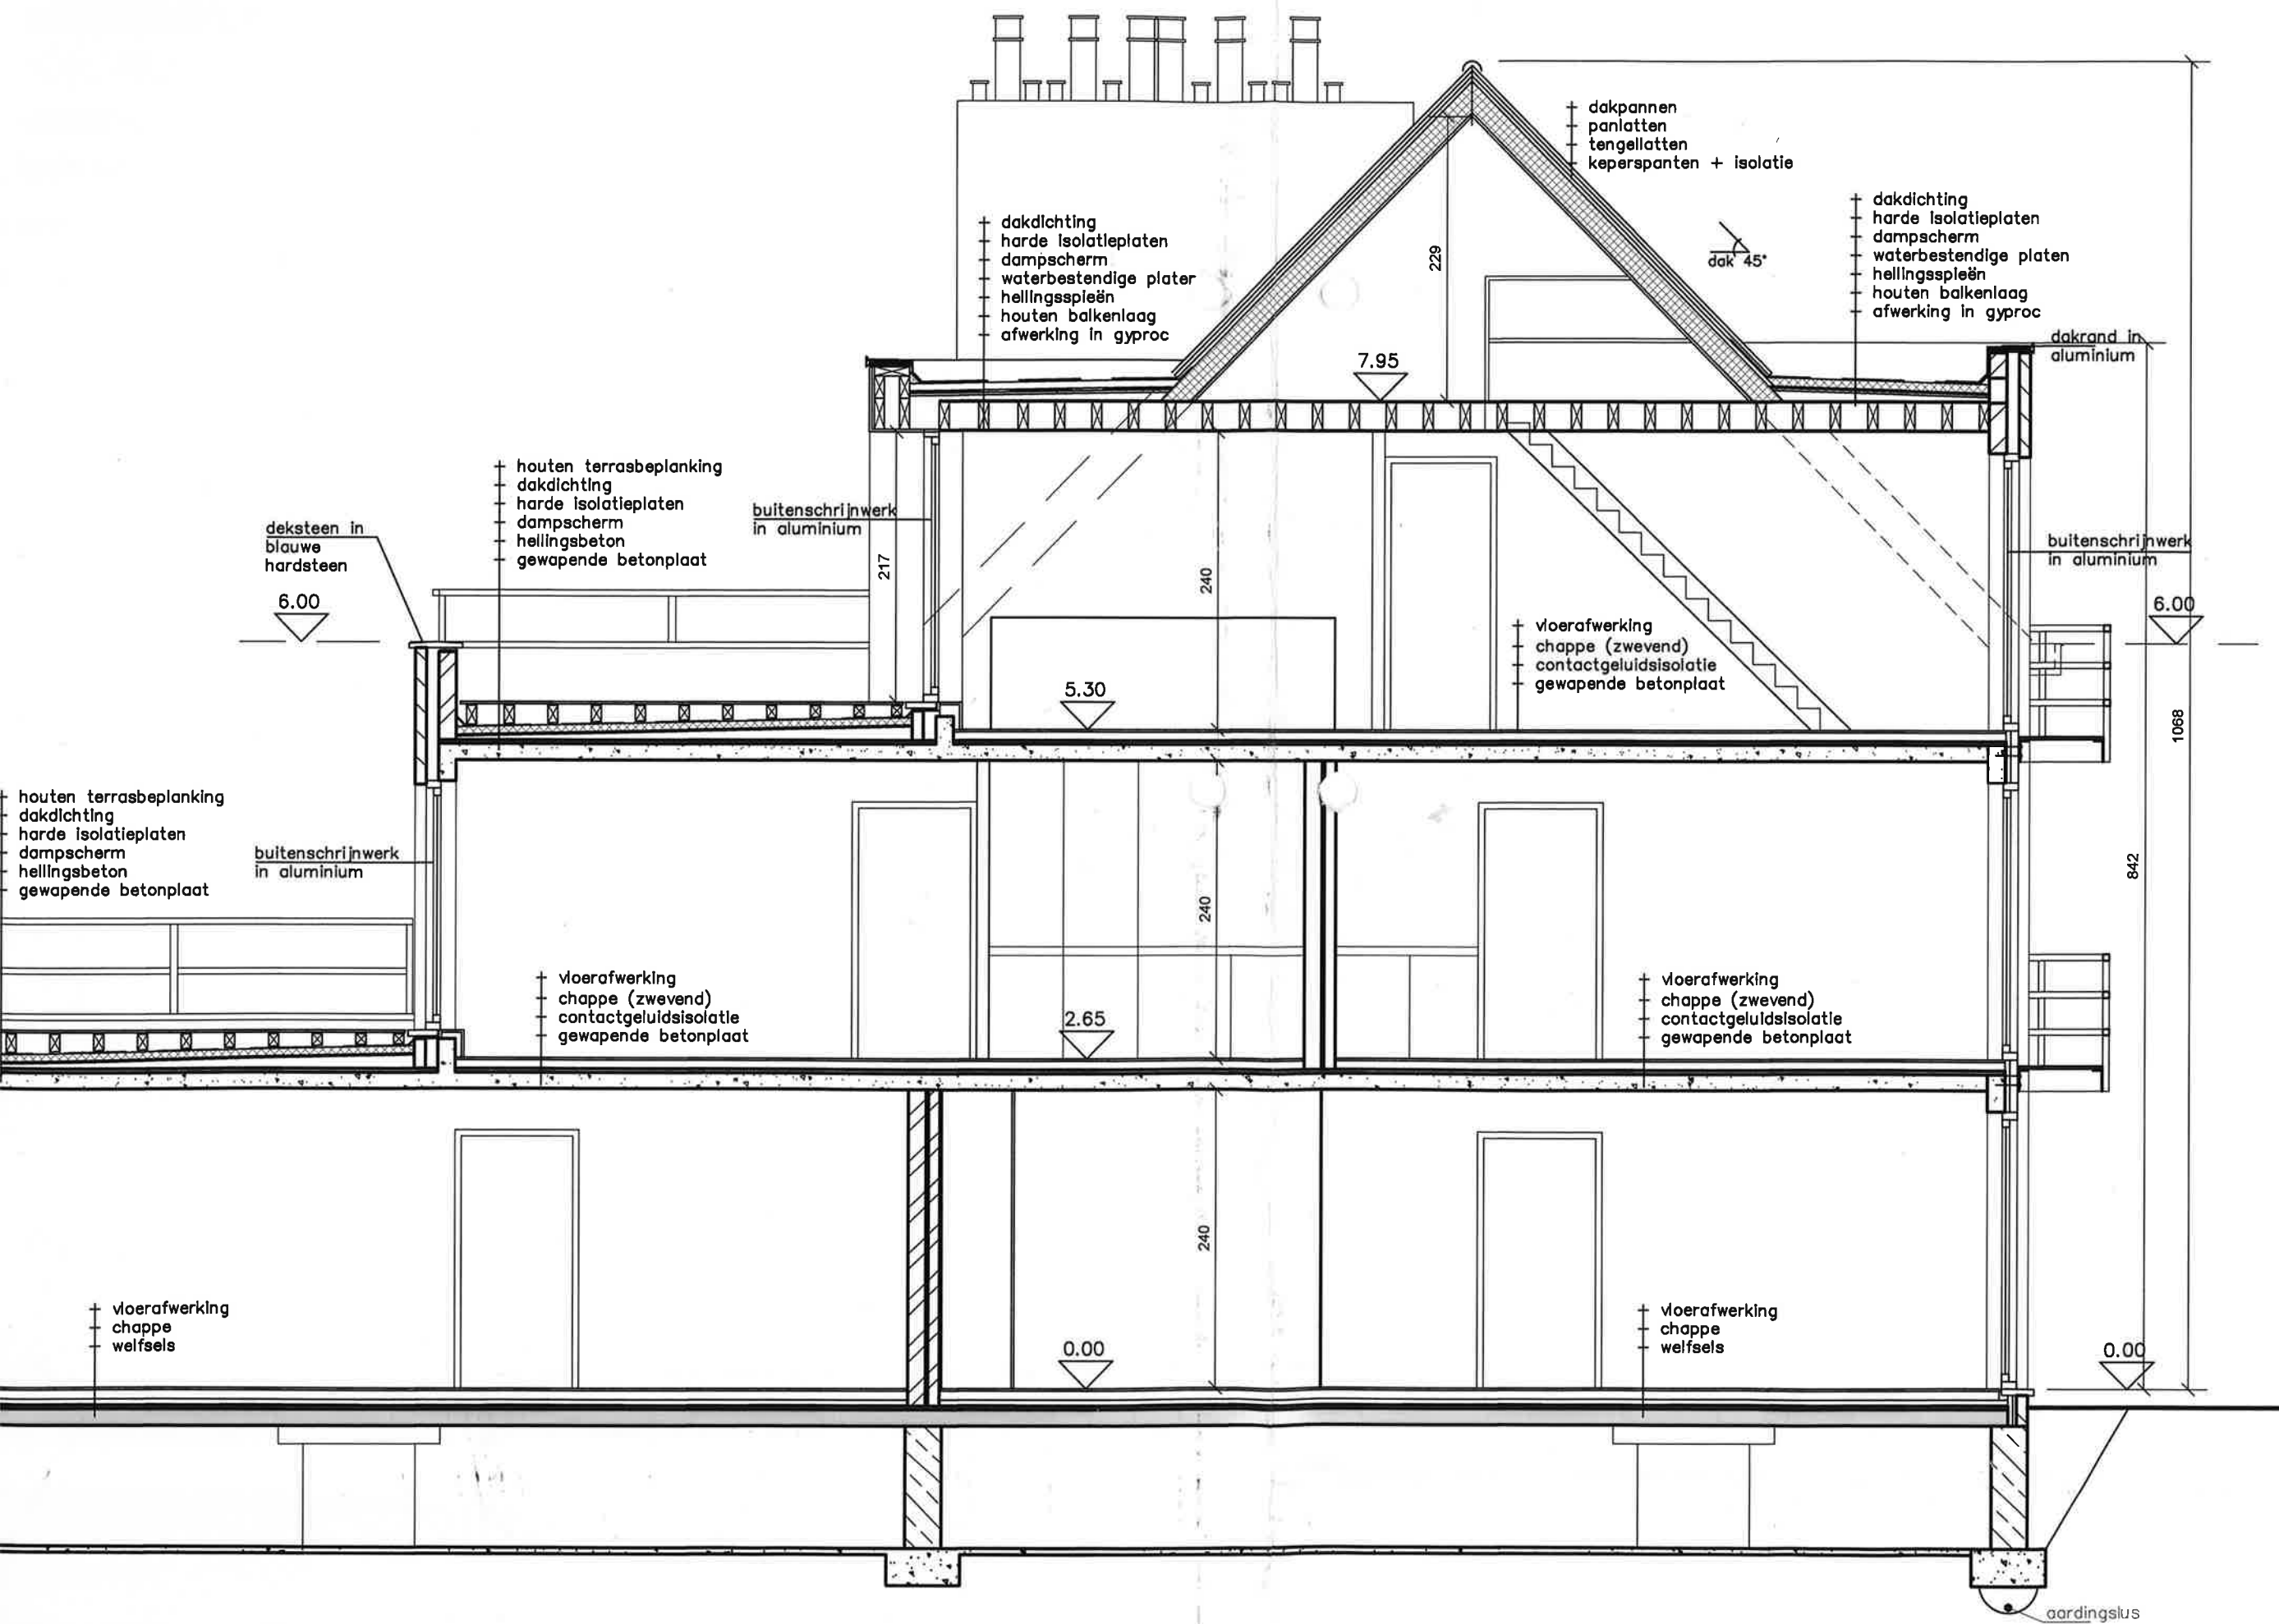


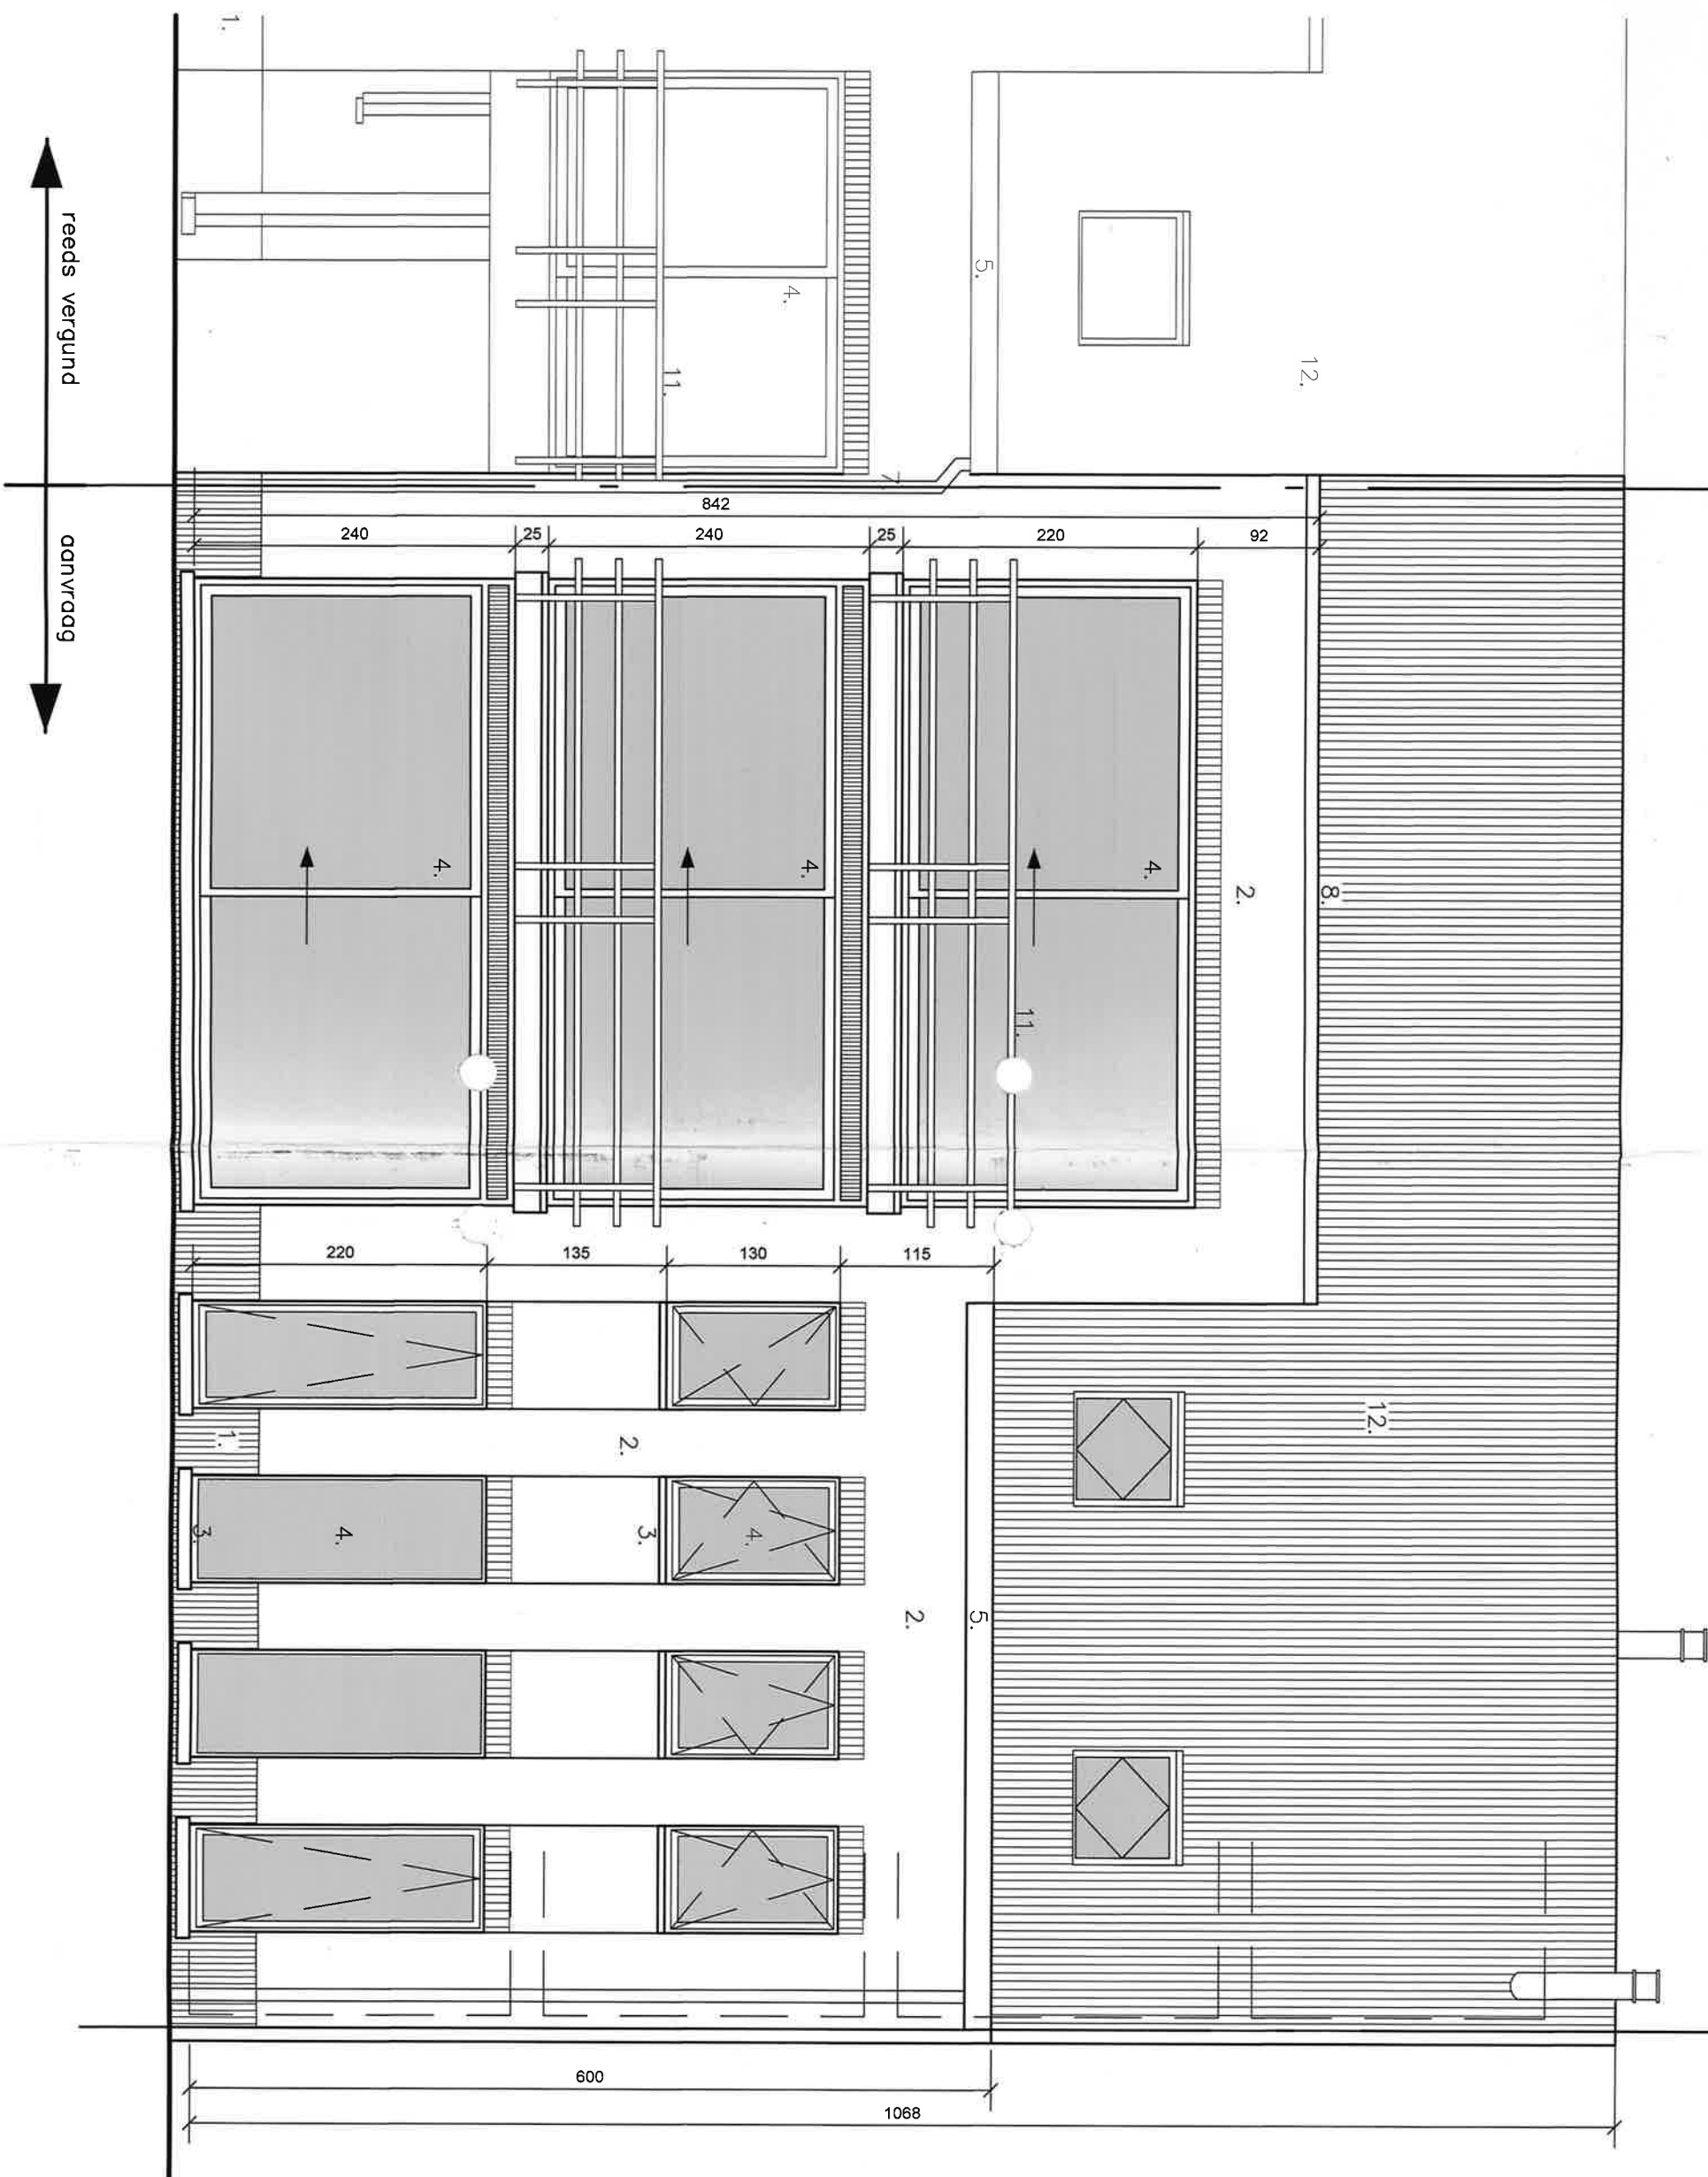

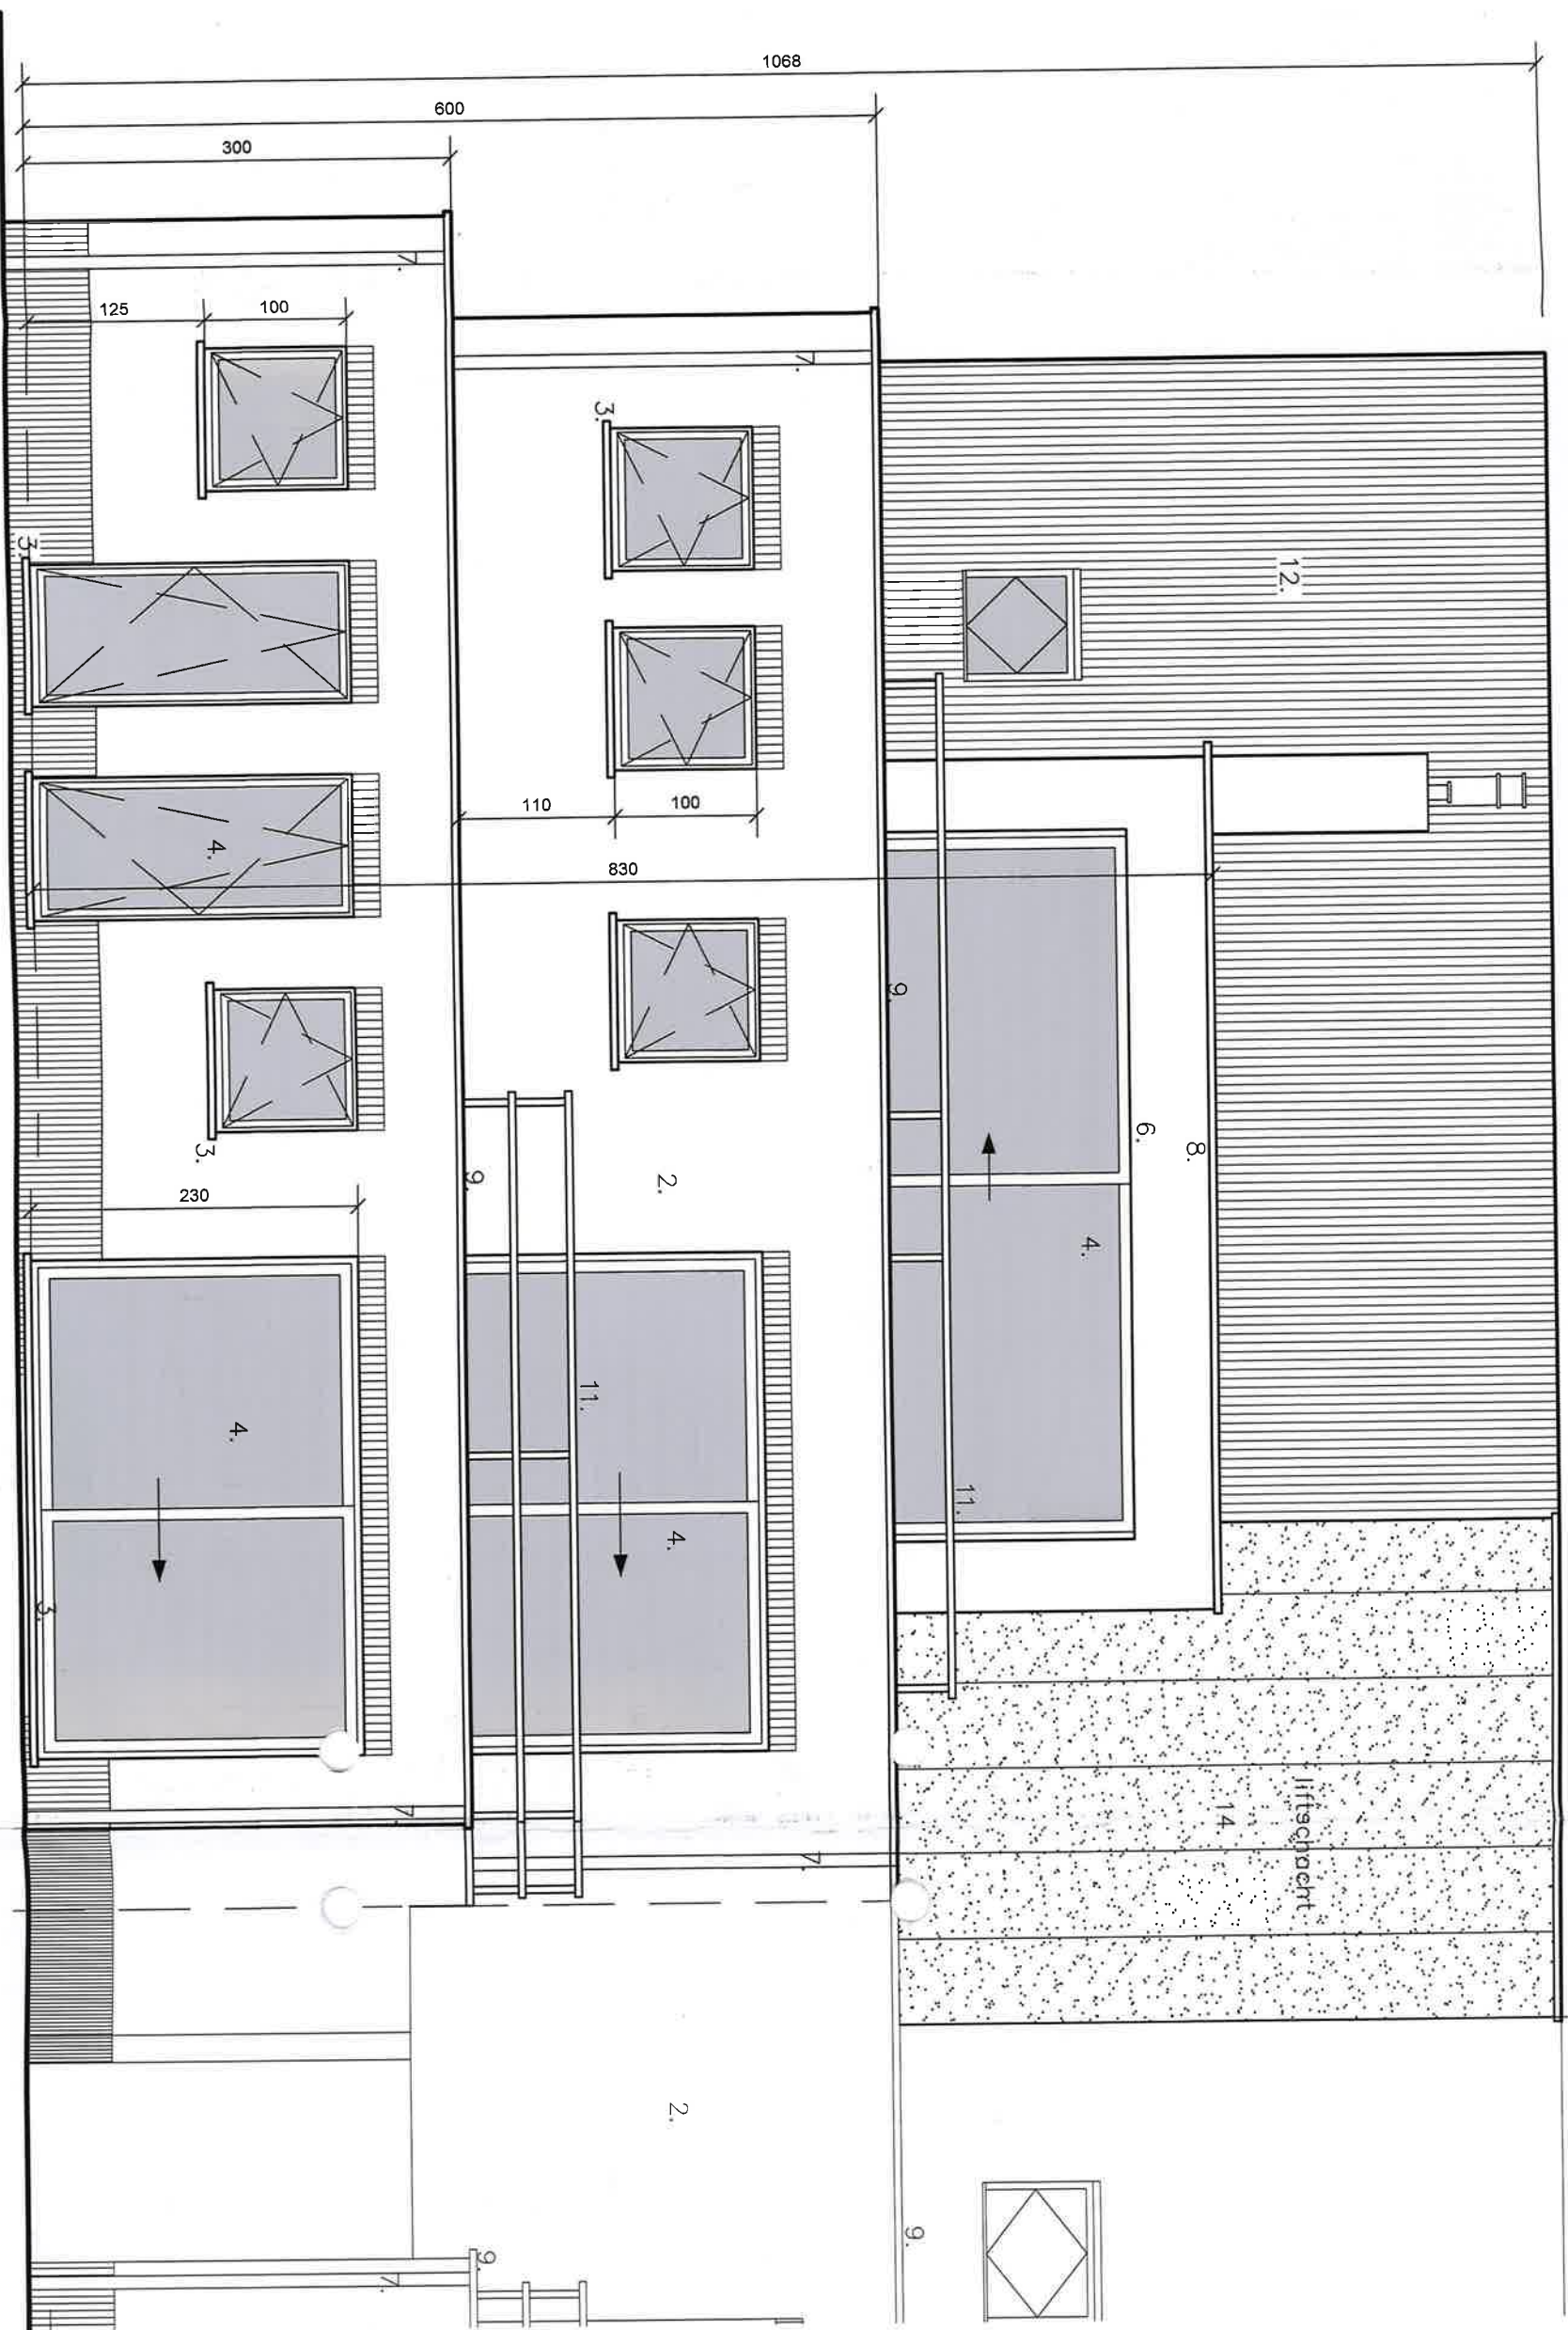




VOORGEVEL



AC

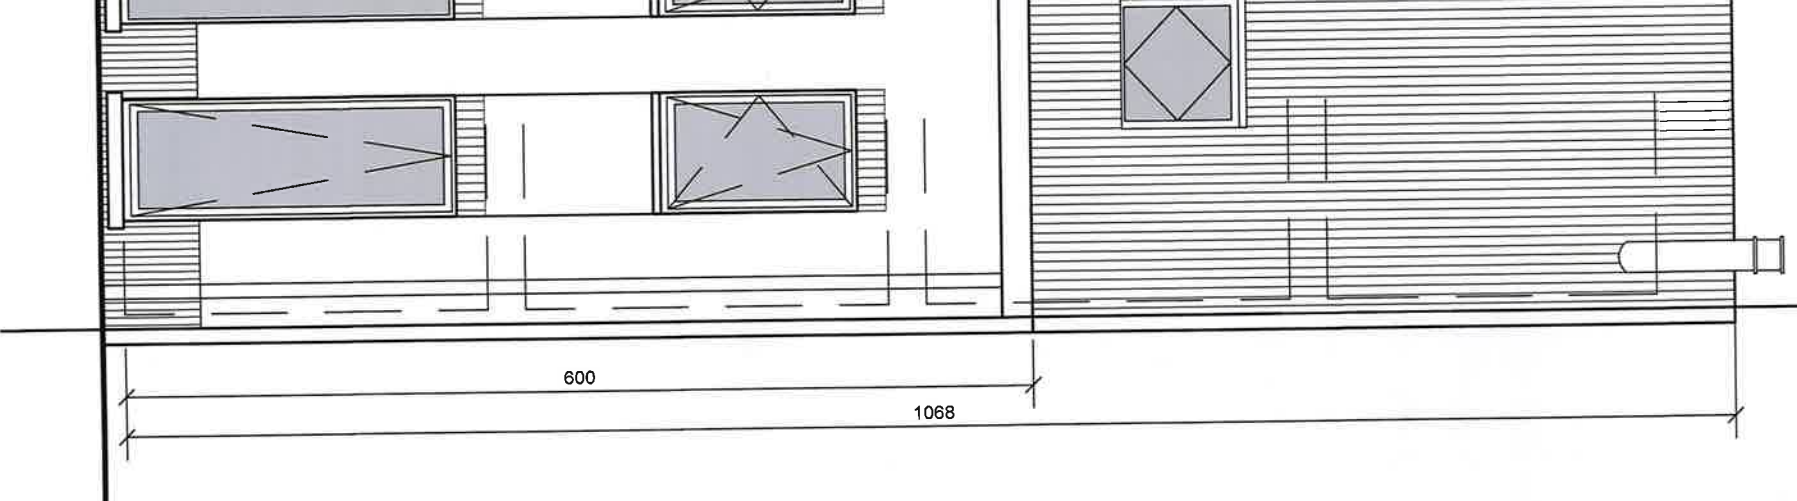

ACHTERGEVEL

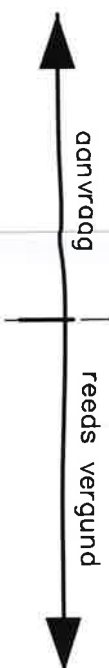

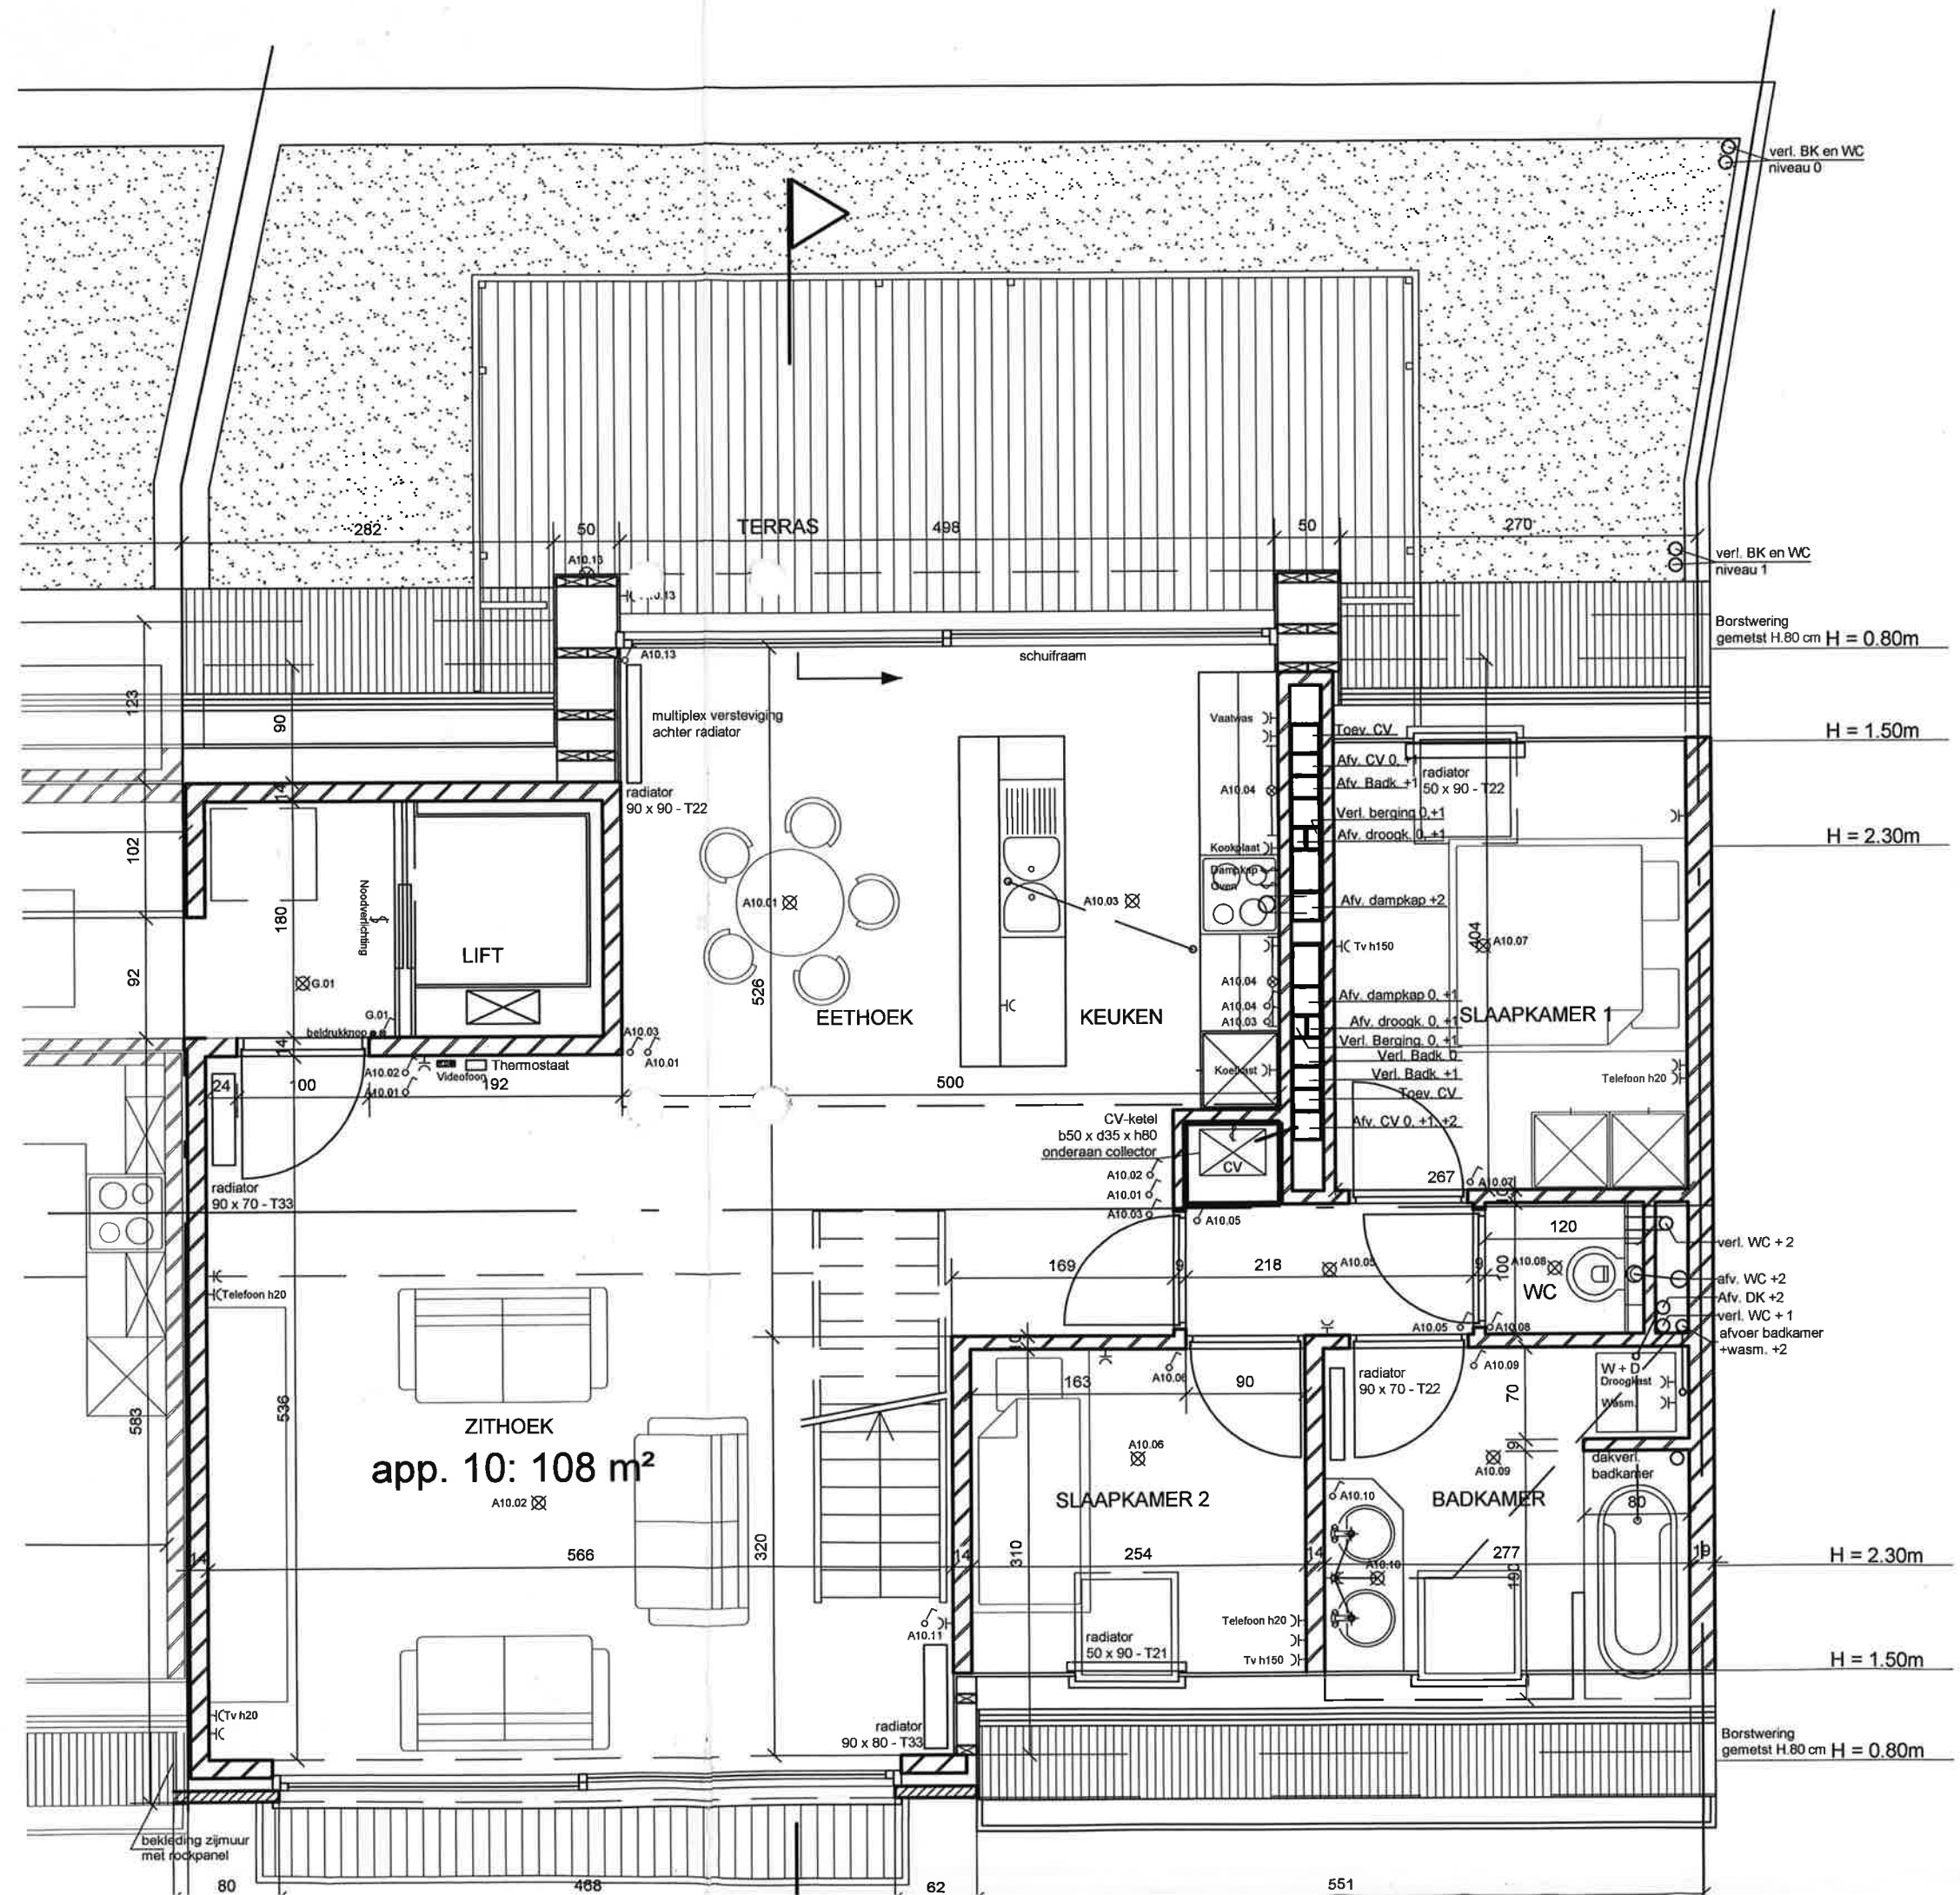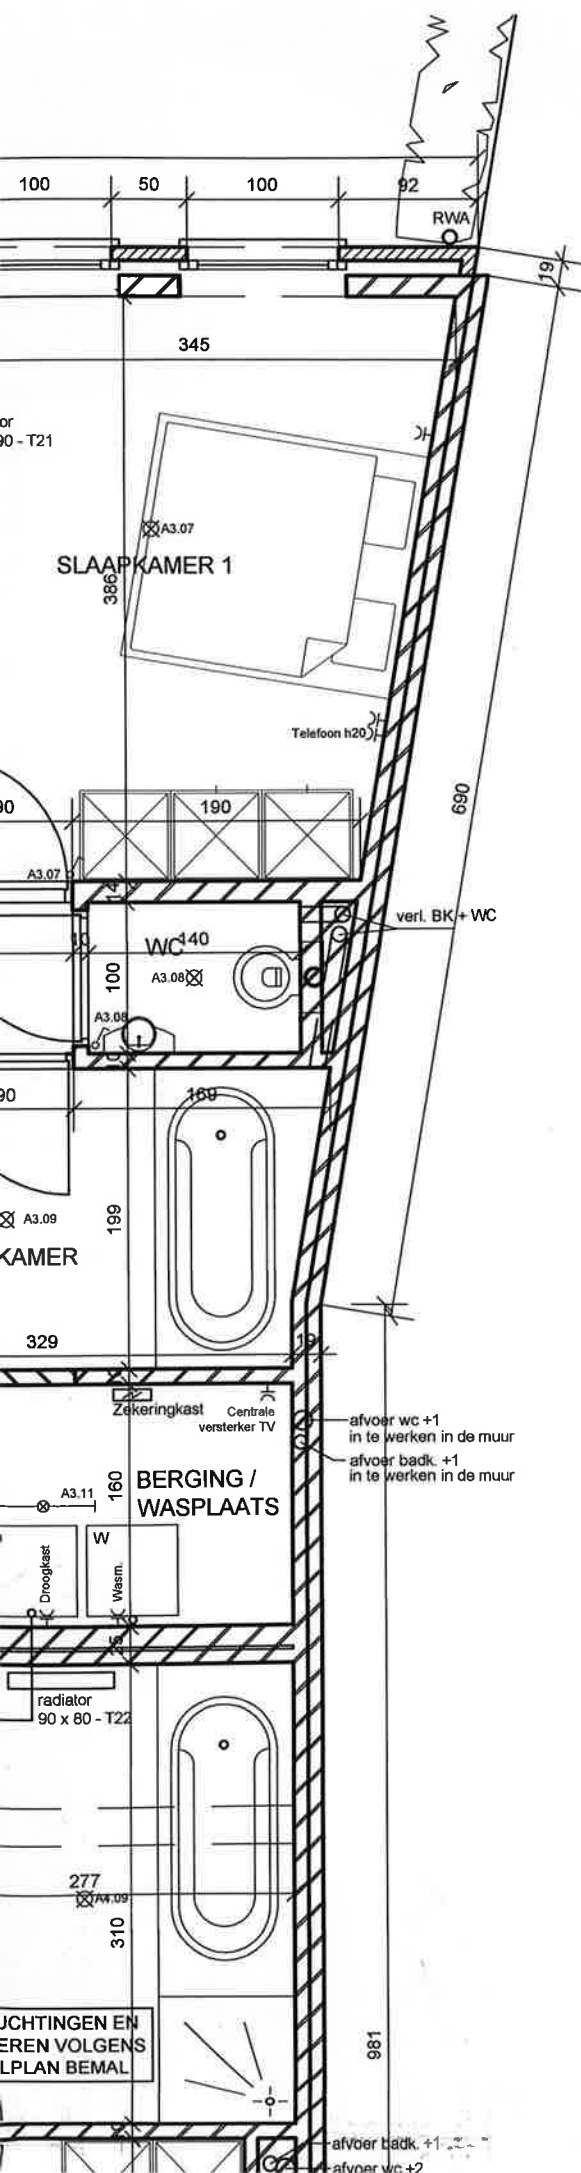

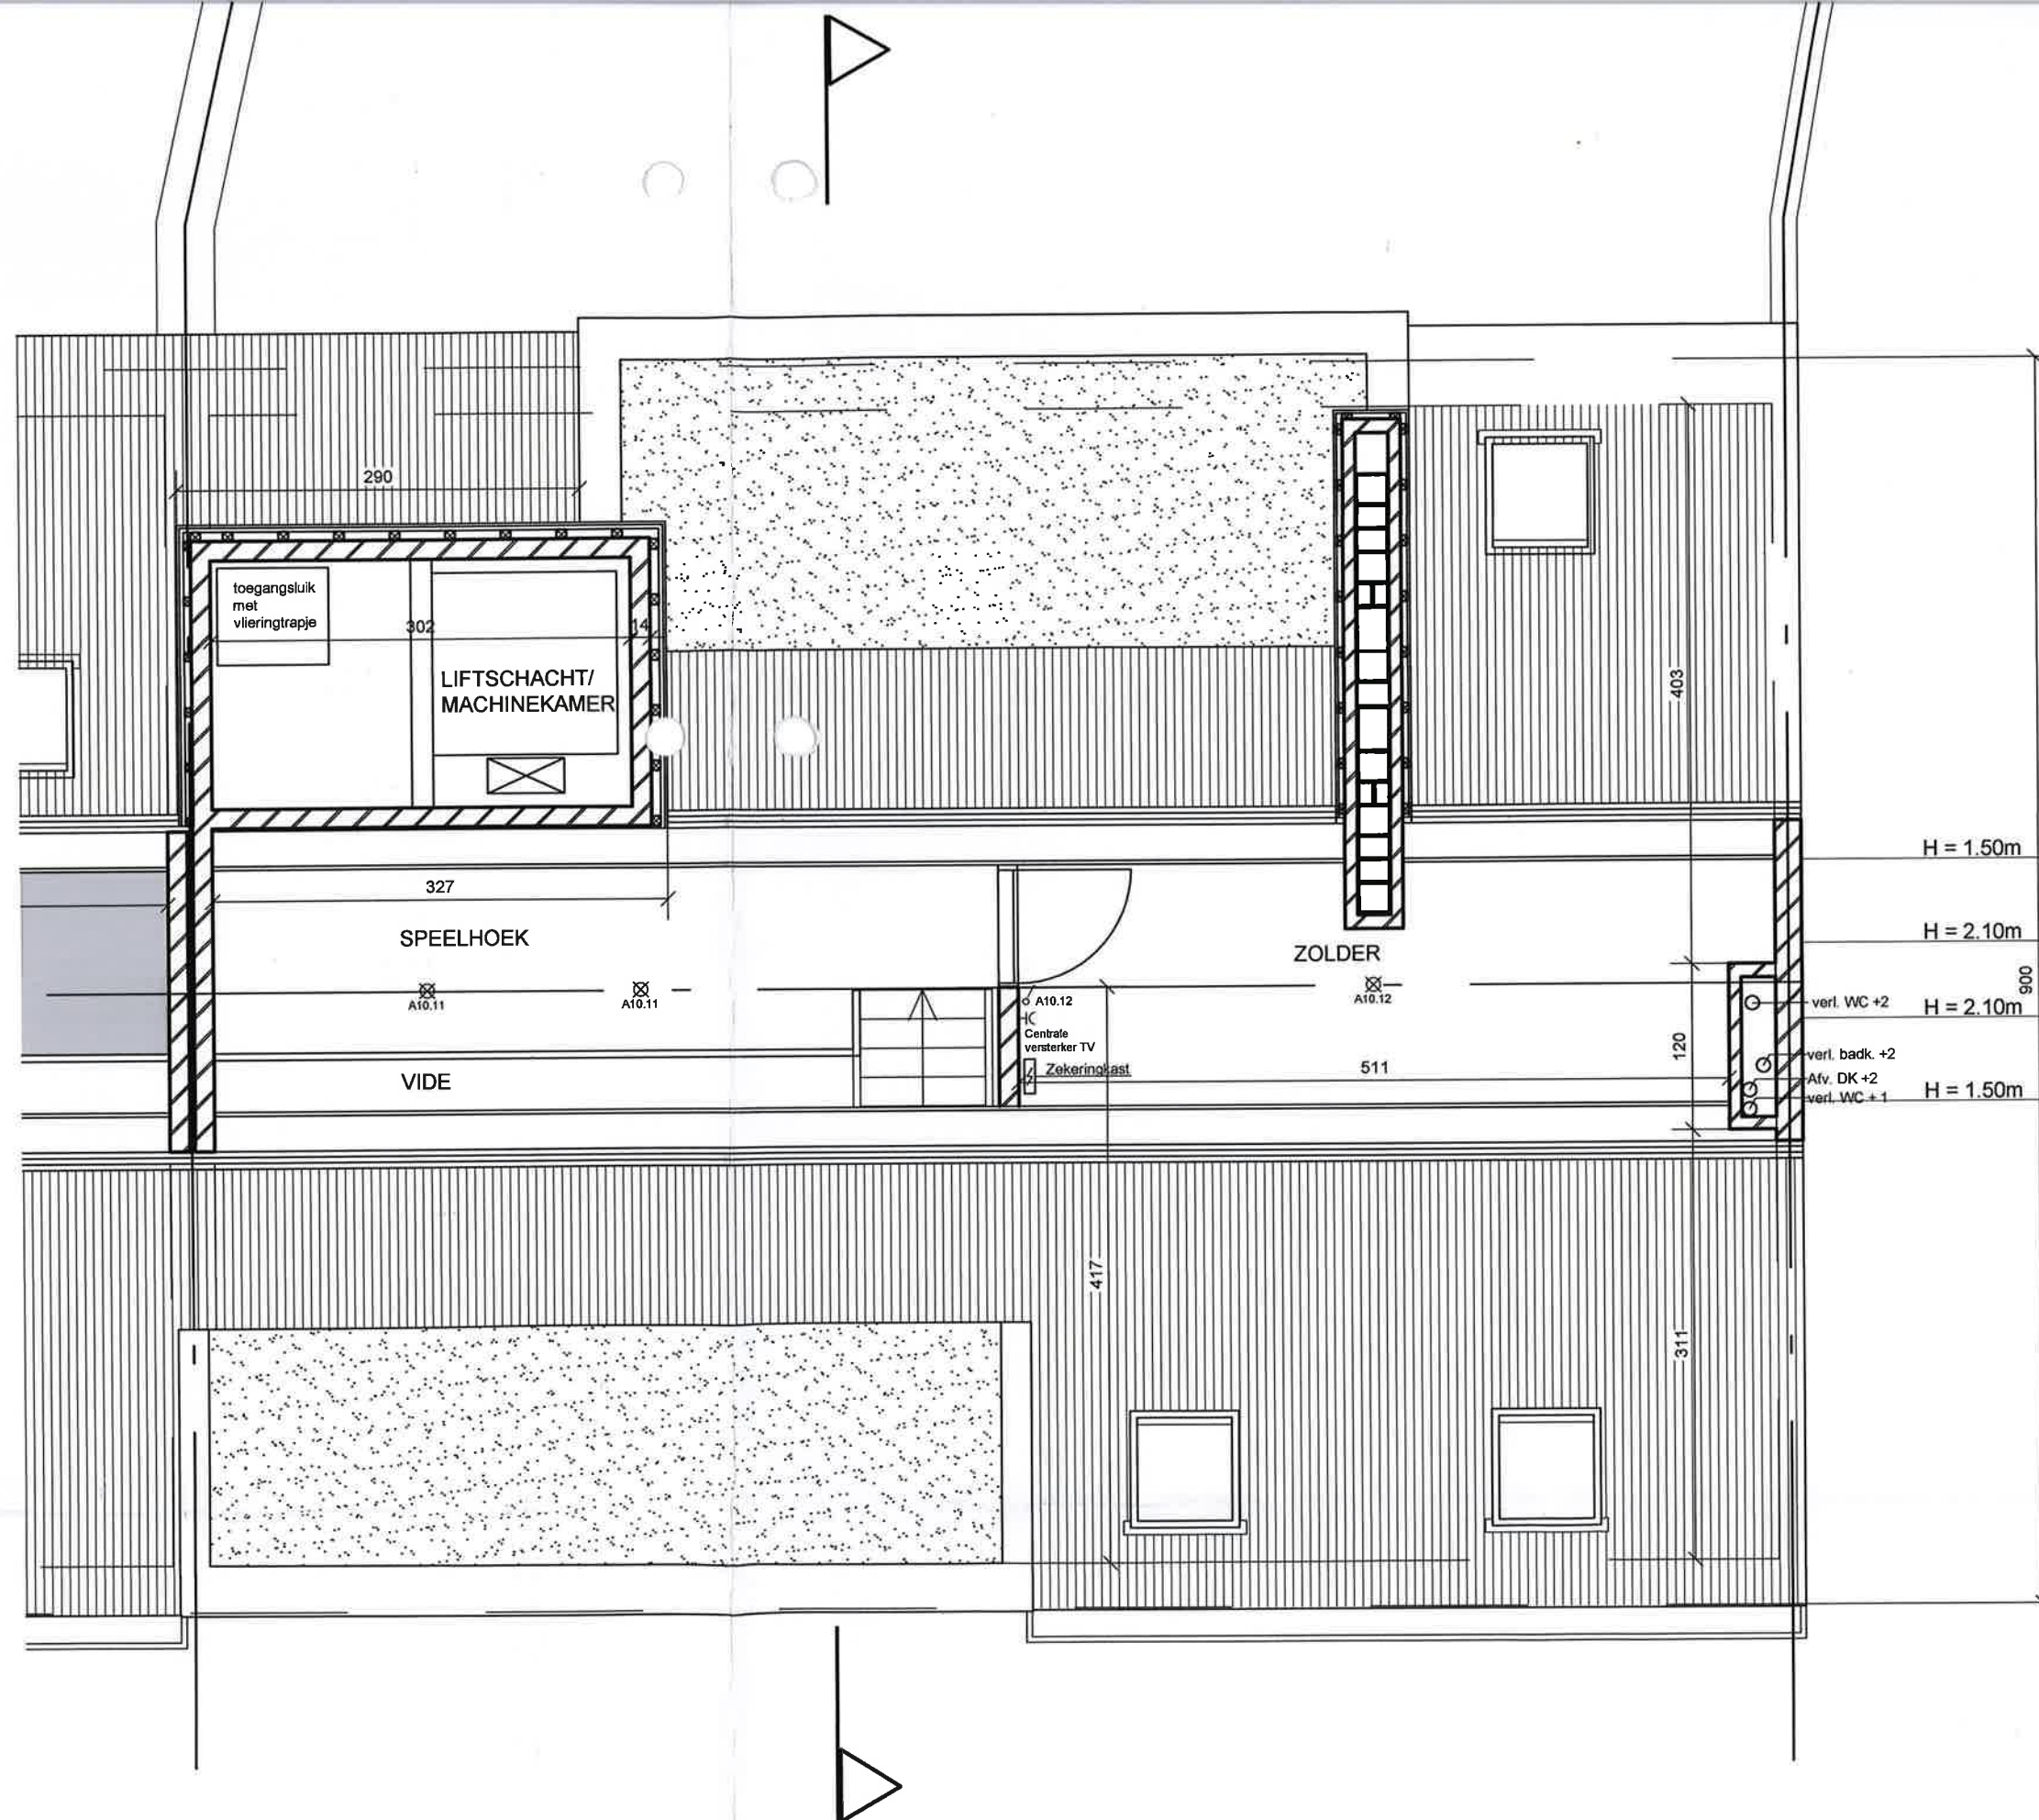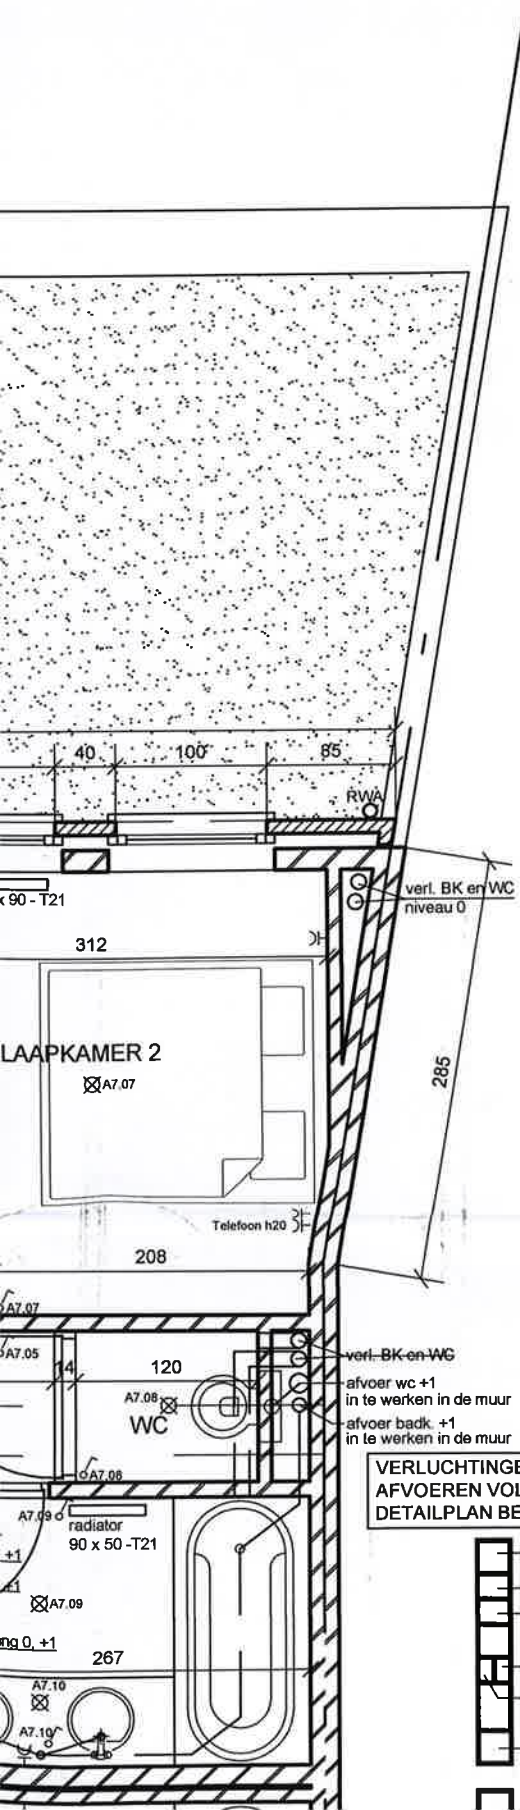

DERDE VERDIEPING

Projekt : GEMEENTE BRECHT / SINT-LENAARTS
BOUW VAN APPARTEMENTEN MET GARAGES
AS BUILT