Forêt

Datum wijziging

Date modification

1xA wand 60h
1xC = 1xCa
1xJ = 1xJ
2xK = 2xKa
1xL = 1xLa
2xM = 2xMa
23/9/92 EGR

ONZE SCHETSEN TONEN DE CHASSIS GEZIEN VANBUITEN UIT — MONTRENT LES CHASSIS VUS DE L'EXTERIEUR 49 5471

O I	65.628
B I	27.562

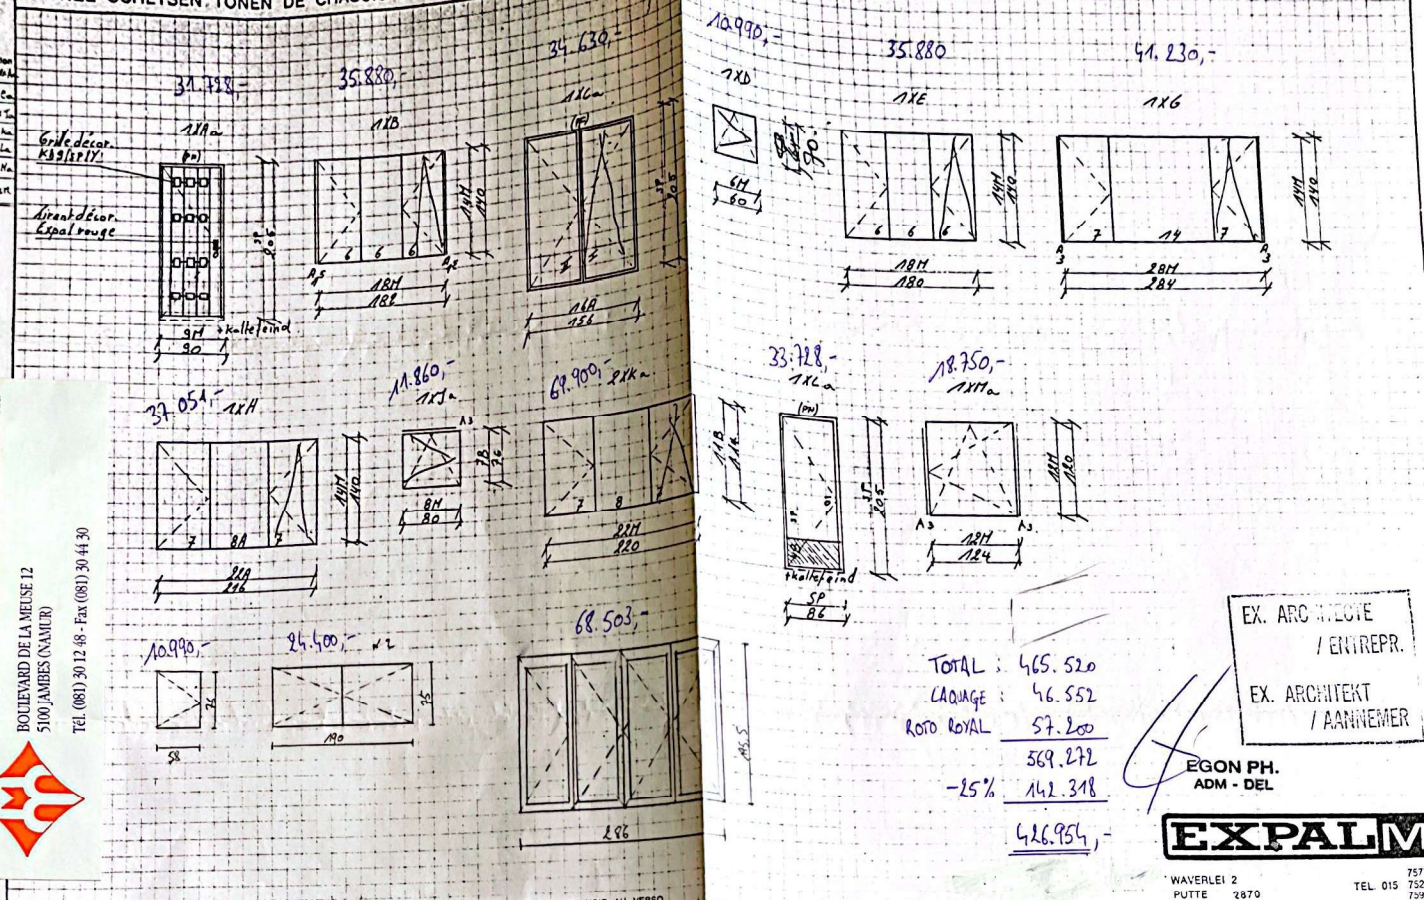

MIROITERIE DE LA MEUSE S.A.
BOULEVARD DE LA MEUSE 12
5100 JAMBES (NAMUR)
Tél. (081) 30 12 48 - Fax (081) 30 44 30

EXPAL

WAVERLEI 2
PUTTE 2870
TEL. 015 757 752 759

...VOOR SYMBOLEN EN DETAILS RUWBOUW ZIE ACHTERZIJDE BLAD — POUR SYMBOLES ET DETAILS GROS ŒUVRE VOIR AU VERSO

ACHTER HET METSELWERK
DERRIERE LA MAÇONNERIE
TYPE: tous

TUSSEN HET METSELWERK
ENTRE LA MAÇONNERIE
TYPE :

OPM. - REM.

SCHUIFRAMEN - CHASSIS COULISS
MAX. HOOGTE : 18 M
HAUTEUR MAX : 18 M
MAX. BREEDTE : 30 M
LARGEUR MAX. : 30 M

GLAS - VITRAGE
THERM. max. 17 mm.
ENKEL
SIMPLE max. 8 mm.

VAK VOORBEHOUDEN VOOR FIRMA — CASE RESERVEE A LA FIRME

ANOD. NAT : polie
CHAMP. :
~~GLAS~~ VITRAGE
~~THERM. (MAX. 24 mm)~~
ENKEL - SIMPLE (Max. 10 mm.) tous
PLASTISCHE KIT JA - (OUI) - NEEN - NON
BITUME : JA (OUI) - NEEN - NON
~~PLASTICELAAG BINNEN INTERIEUR~~

LEVERING - DELAI
OPP. - SURFACE 30 M2
PLAATSER :
PLACEUR :
WERF :
CHANTIER : idem

SCHAAL : ÉCHELLE : 1/50
N° PLAN P : 65.628.a
DATUM : DATE : 14-3-72
GETEK : DESSINE : Backens Leo
NAGEZIEN : CONTROLE :

ONDERT. KLT
SIGNAT. CLT

Scanned with CamScanner