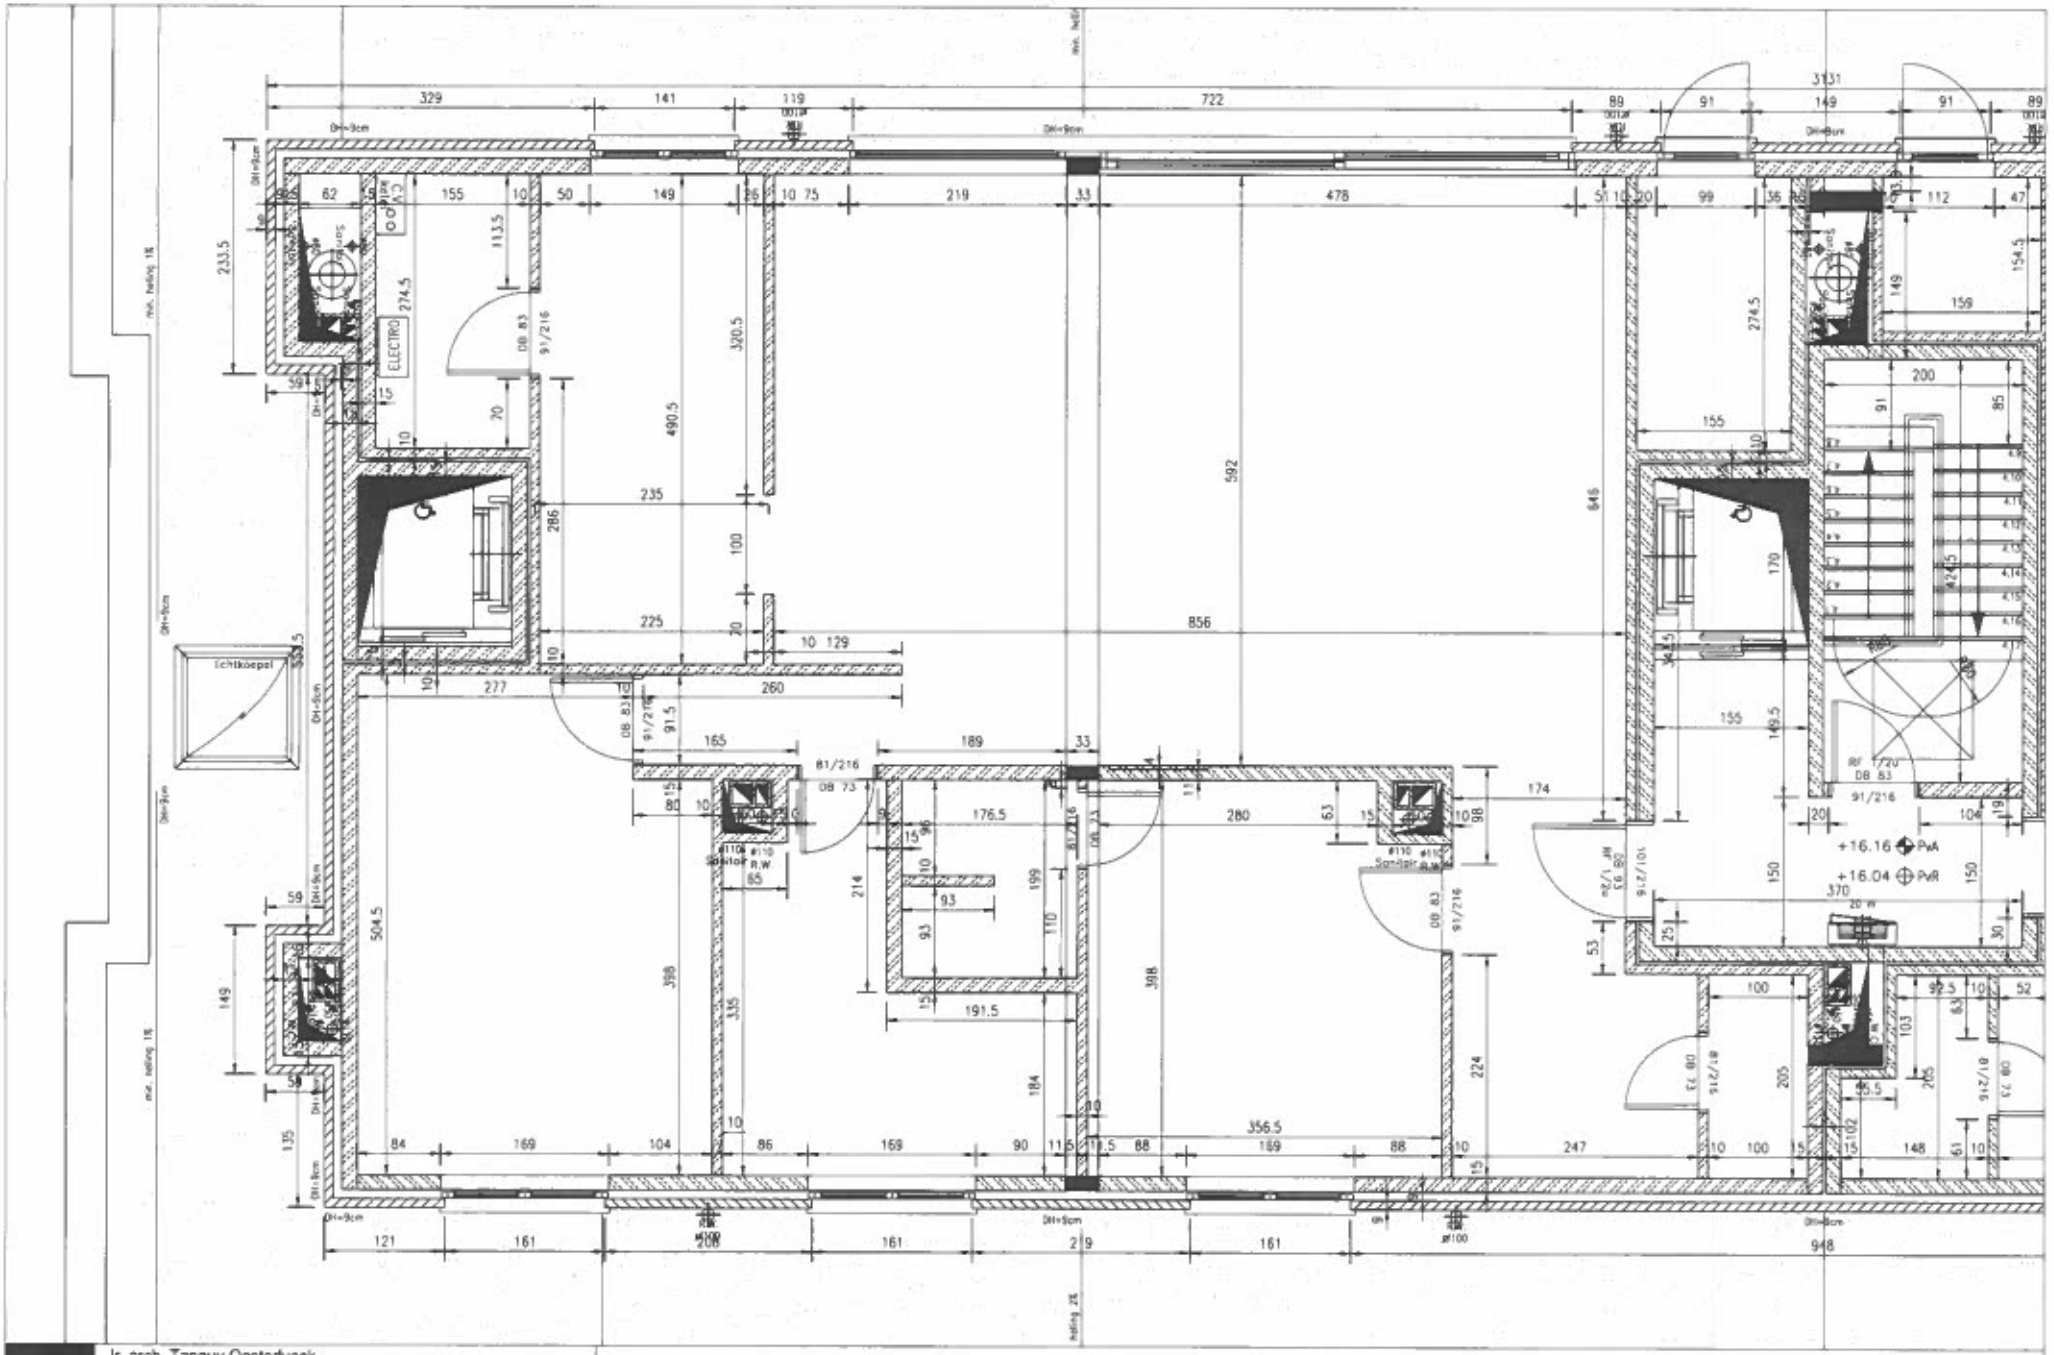


Ir. arch. Tanguy Oosterlynck
Architecten- en ingenieursburo OSQB bvba
Duboisstraat 39 - 2060 Antwerpen
tel. 03/257 28 41 - fax. 03/213 39 94 - info@osqb.be

OSQB

Residentie Greenfield Blok C

Appartement C 5.2

As Built

10/12/2009
schaal 1/50