Bon Pasteur - 27

BELTEST N° 294-I

ELECTRO-TEST V.Z.W. ASBL Steenwagenstraat 48 - 1820 Melsbroek

Officieel erkend controleorganisme / organisme de contrôle agréé

Distributienetbeheerder : / Gestionnaire de réseau de distribution : .....

Nr teller : 33585 / N° comp : .....

Verslag van onderzoek
Rapport de contrôle

APP27-7.1b

N° : 50 / 621 / [illegible] F

Aard onderzoek : / Nature du contrôle :	AREI	86	87	88	95	97	270	271	276	TT TN IT	Voorschr. netbeheerder / Prescription du gest. de réseau de distr.
	RGIE	●	○	○	○	○	●	○	○	○ ○	○

Tijdelijk : / Temporaire :	Kermisinstallatie : / Install. Foraine :	Indienststelling : / Mise en service :	Uitbreiding : / Extension :	Vernieuwing : / Renouvellement :
○	○	●	○	○

Plaats van het onderzoek : RES EVELYN Goede herder straat 21- 27 Evere Bxl
Lieu du contrôle : .....

Eigenaar / Propriétair: ..... Adres : / Adresse : .....

Installateur : Cegelec BRUSSEL BTW / TVA : .....

Datum van het onderzoek : / Date du contrôle : 13/12/2021 Ik. / C.I. : .....

Inspecteur : MERGAN M

Onderzoek / Contrôle : ○ Woning /maison ○ Appart. 27- 7.1° ○ 7.B

Spanning : / Tension :	Meter / bord verbinding : / Liaison compteur-tableau :	Max. beveiliging : / Prot. maximale :
1x 230v	ExvB 4x10mm²	Mij 40amp max

Aardelectrode : / Electrode de terre :	Isolatie : / Isolement :	Aantal verdeelborden : / Nombre de tableaux :
aardlus Cu/PB 5 Ohm	+I Mohm	I

Differentieelschakelaars / Interrupteurs différentiels		Beschermde kringen - Circuits protégés : II	AREI / RGIE	
In (A)	Δ In (mA)		270	276
40	300	KRINGEN A-k	●	○
40	30	KRINGEN I-k	●	○
			○	○
			○	○
			○	○
			○	○
			○	○
			○	○

Opmerkingen / Remarques : (zie keerzijde / voir verso)

GEEN

Nota : Keuken + Badkamer toestellen niet gecontroleerd ten tijde V/d Rondes

VISUM :

Vu 14.07.05
Ag 27.12 DFC

Datum/date :

Besluit / Conclusion

De installatie is conform met het AREI en mag — in dienst gesteld worden — in ~~dienst blijven~~.
L'installation est — conforme au RGIE et peut — être mise en service — ~~rester en service~~.
De algemene differentieelschakelaar is verzegeld met een lood : met het teken E.T.
Het éendraadschema en opstellingsschema werden voor gezien getekend.
L'interrupteur différentiel général est scellé par plomb portant l'insigne E.T.
Le schéma unifilaire et le schéma de position sont visés.

Overeenkomstig artikel 274 van het AREI, moeten zonder vertraging de werken worden uitgevoerd die nodig zijn om de vastgestelde inbreuken té doen verdwijnen, en moeten alle gepaste maatregelen worden getroffen opdát bij het indienst blijven van de installatie de inbreuken geen gevaar zouden vormen voor de personen of goederen.

Conformément à l' art. 274 du RGIE, les travaux nécessaires pour faire disparaître les infractions constatées au moment de la visite doivent être exécutés sans retard et toutes mesures adéquates doivent être prises pour qu'en cas de maintien en service des installations les infractions ne constituent pas un danger pour les personnes et les biens.

Het controlebezoek voorzien door art. 271 van het AREI moet plaats hebben uiterlijk op : 13 / 06 / 2030
La visite de contrôle prévue par l'art. 271 du RGIE doit avoir lieu au plus tard le :

voor de technisch directeur, de inspecteur: pour l'inspecteur technique, le contrôleur: .....

NOTA ONDERNEMINGEN : Krachtens art. 14 van het hoofdstuk II van Titel II van de Codex moet dit document ter kennis worden gebracht van het Comité voor Preventie en Bescherming van het Werk.
NOTA HUURDERS, EIGENAARS : Krachtens het AREI bent u verplicht : 1) dit proces verbaal te bewaren in het dossier v/d elektrische installatie ; 2) elke wijziging aan de elektr. installatie te vermelden in het dossier; 3) onmiddellijk de minister van Economische Zaken, direkte elektr. energie in te lichten over elk ongeluk aan personen overkomen en rechtstreeks of onrechtstreeks te wijten aan de aanwezigheid van elektriciteit.

NOTE AUX ENTREPRISES : Conformément à l'art. 14 du chapitre II du Titre II du Codex ce document doit être porté à la connaissance du Comité pour la Prévention et la Protection au Travail.
NOTE AUX LOCATAIRES ET PROPRIETAIRES : Conformément au RGIE vous êtes tenu : 1) de conserver ce procès-verbal dans le dossier de l'installation électrique; 2) de noter dans le dossier toute modification apportée à l' installation électrique; 3) de porter à la connaissance du Ministère des Affaires Economiques, direction "énergie électrique" tout accident survenu aux personnes, à imputer directement ou indirectement à la présence d' électricité.

TEL. : (02) 751.98.39
FAX : (02) 751 52 09
info@electro-test.be


Dexia 068-2117692-15
www.electro-test.be


KBC : 734-1126000-33
IBAN: BE 79 7341 1260 0033
BIC: KREDBEBB

BE 0434.433.603
RPR Brussel

21-7B


Type 1 7.6

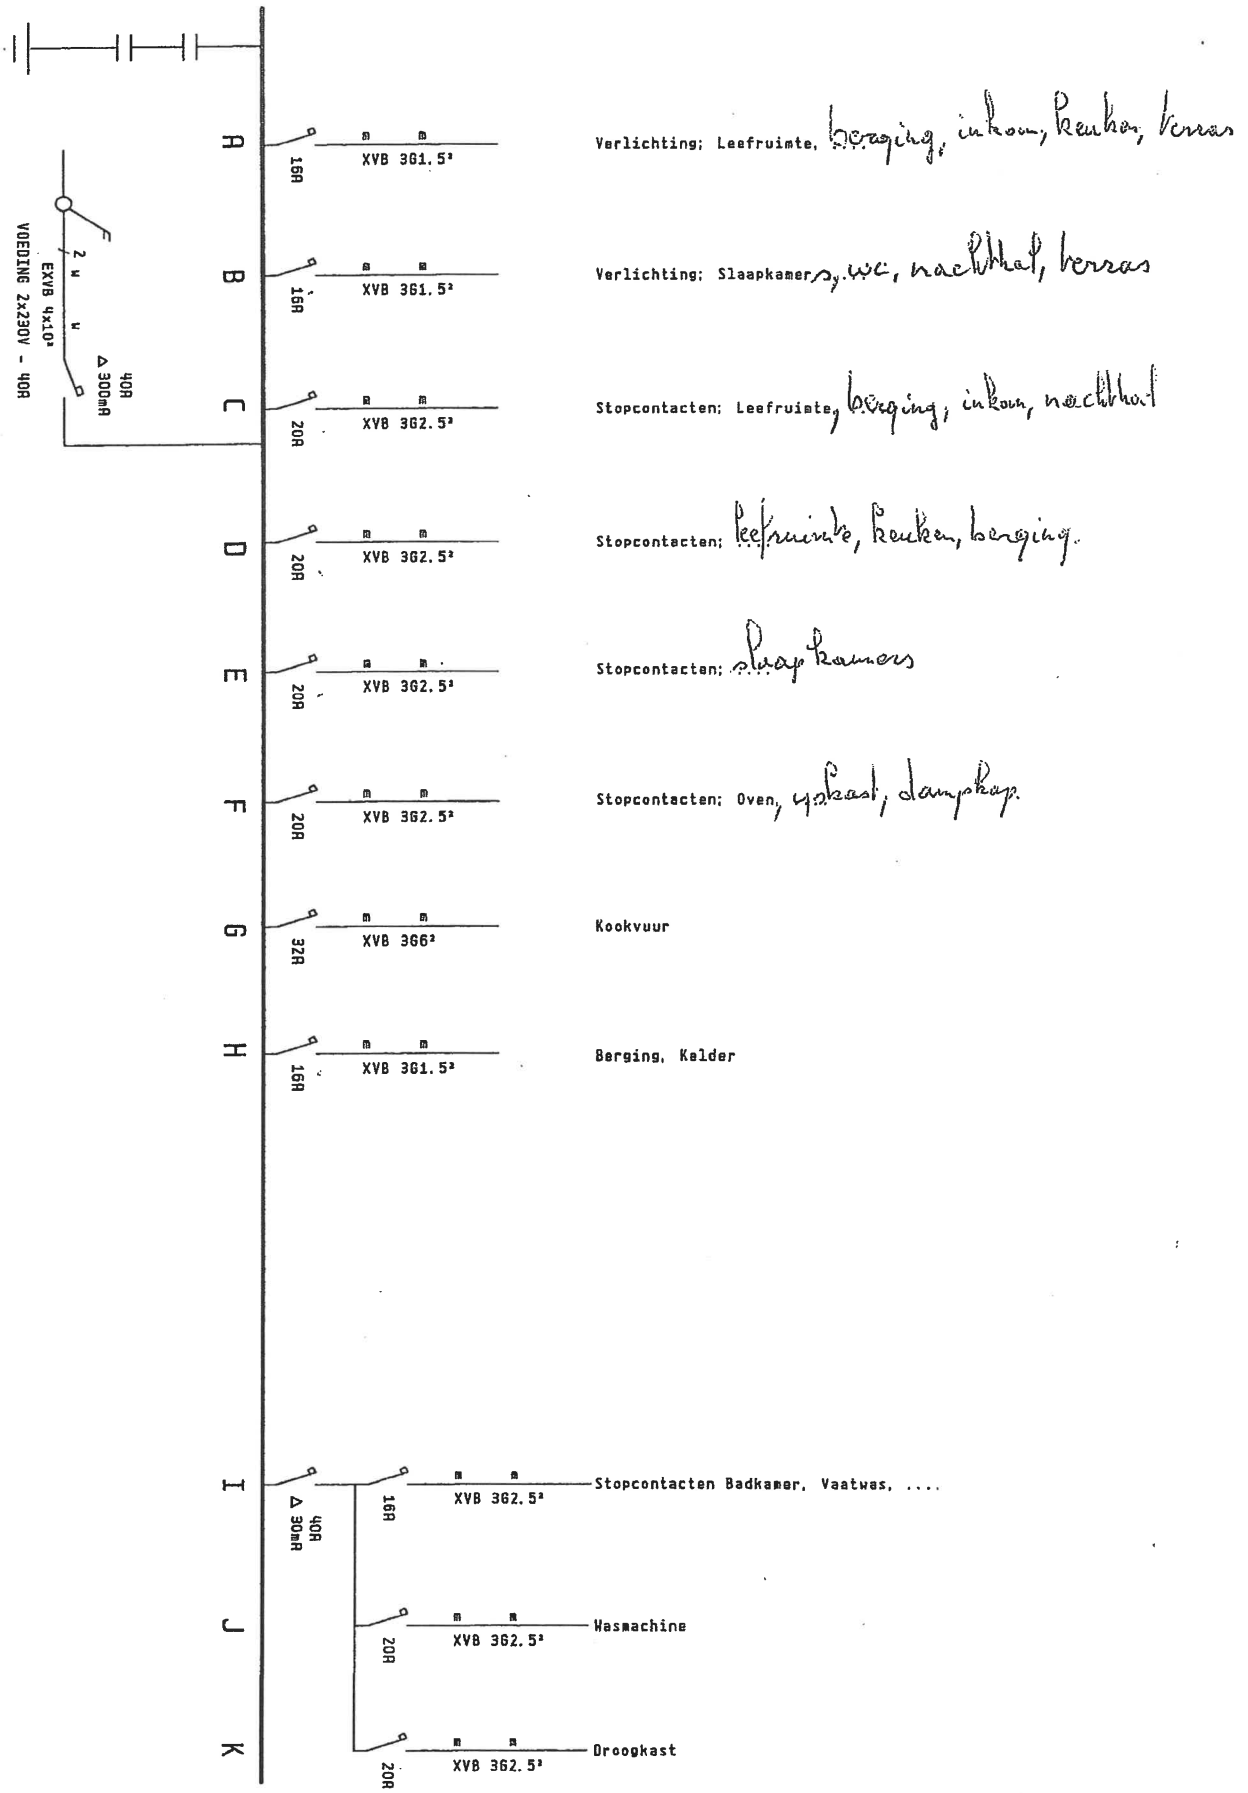

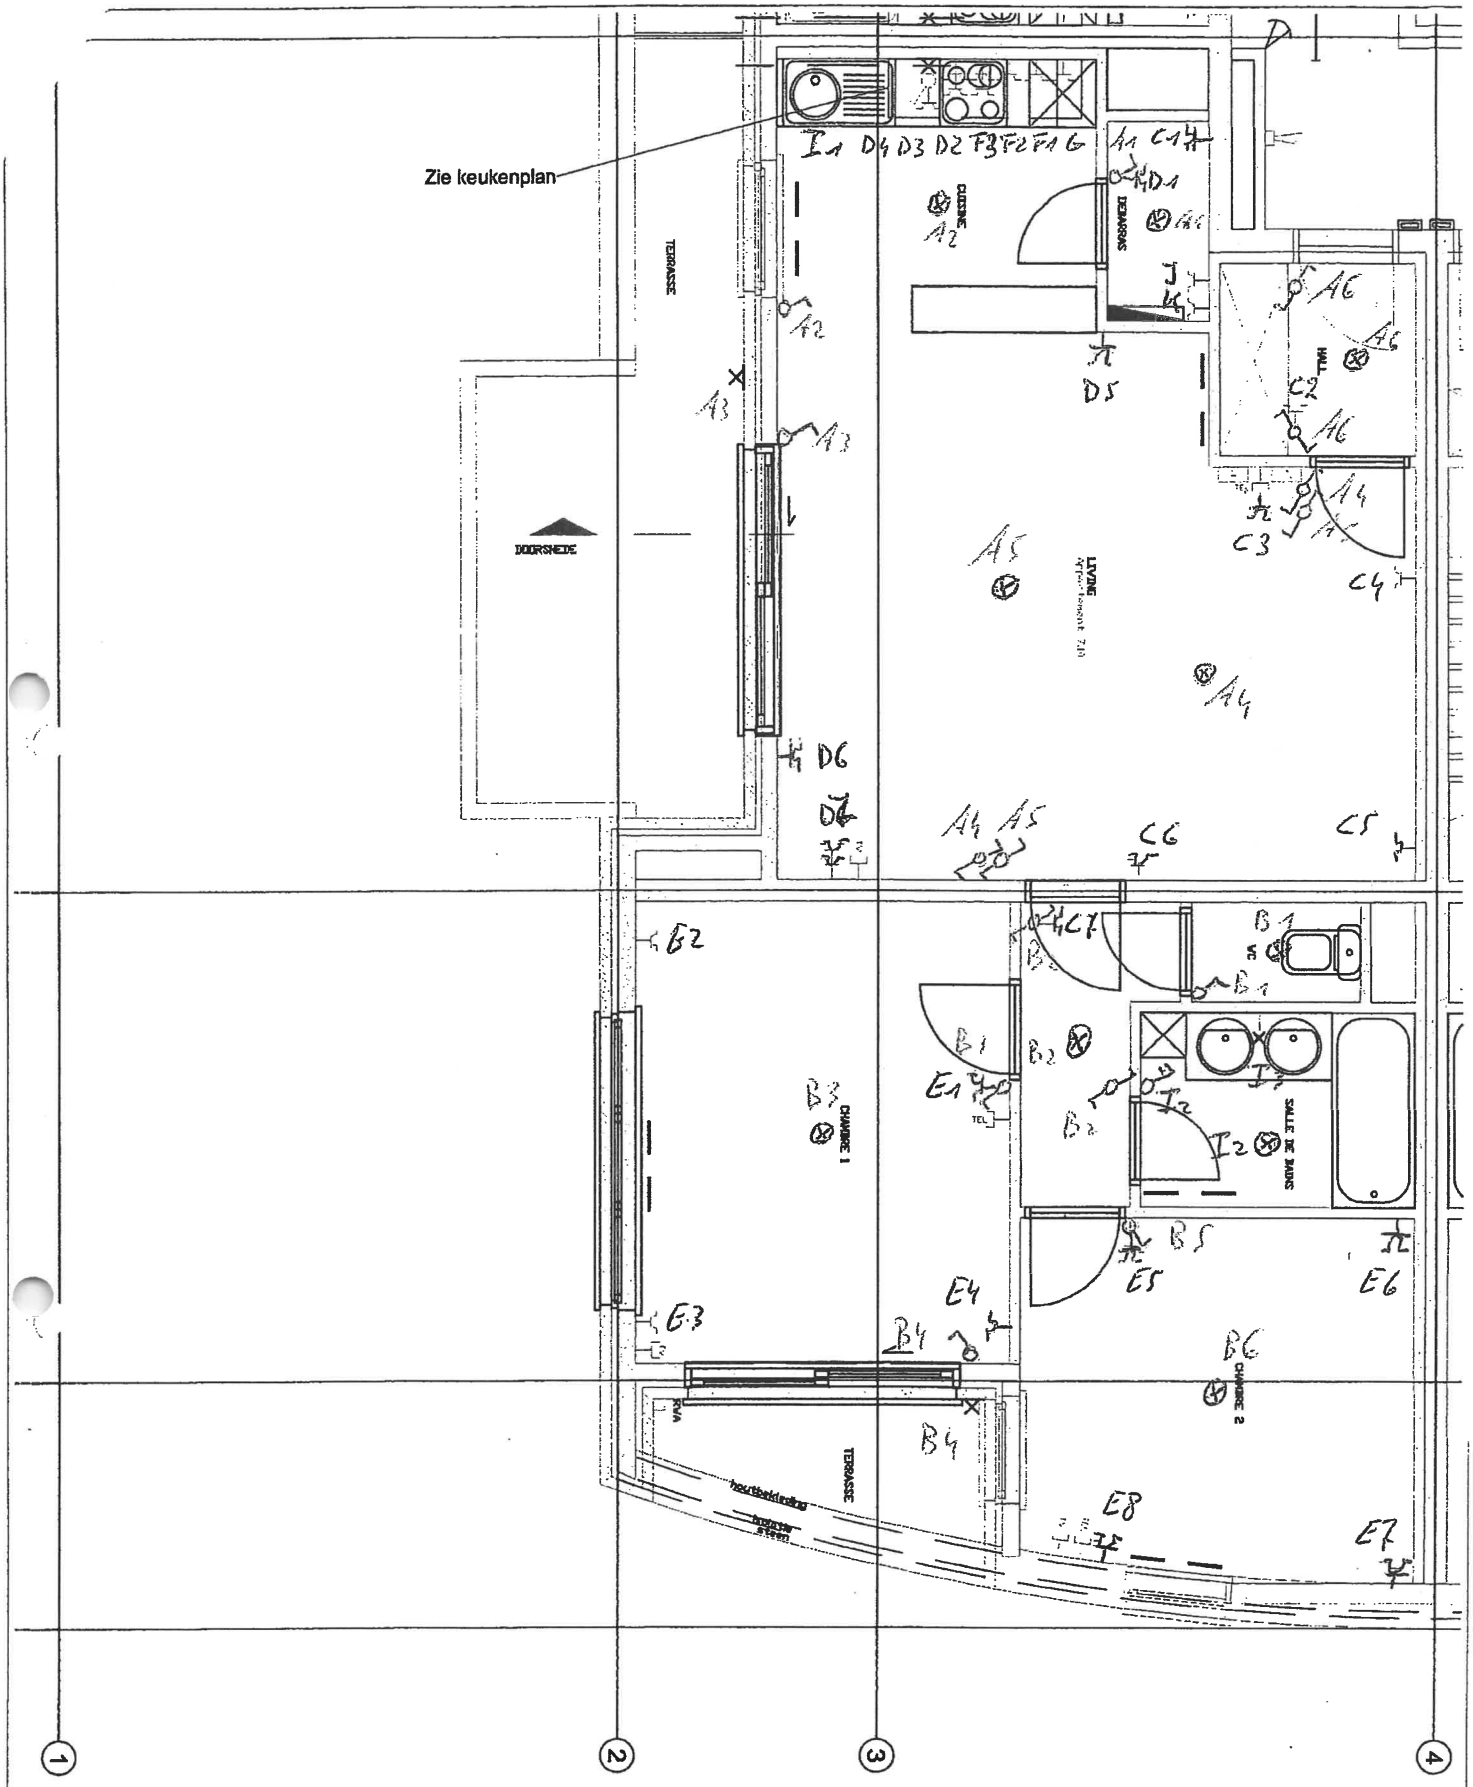

Aannemer:	Werf:	Keuring:
CROON Croon Elektrotechniek N.V. Katwilgweg 2 (bus 3) 2050 Antwerpen L.O. Telefoon : +32 (0)3/25.32.440 Fax : +32 (0)3/25.28.176	"Evelyn" appartement 7.10 Goede Herderstr. 21 - 27 1140 Evere	

5. Jan. 2005-18:36——LILLY SITE COMPLIANCE 010/476015——N°0490——P. 7

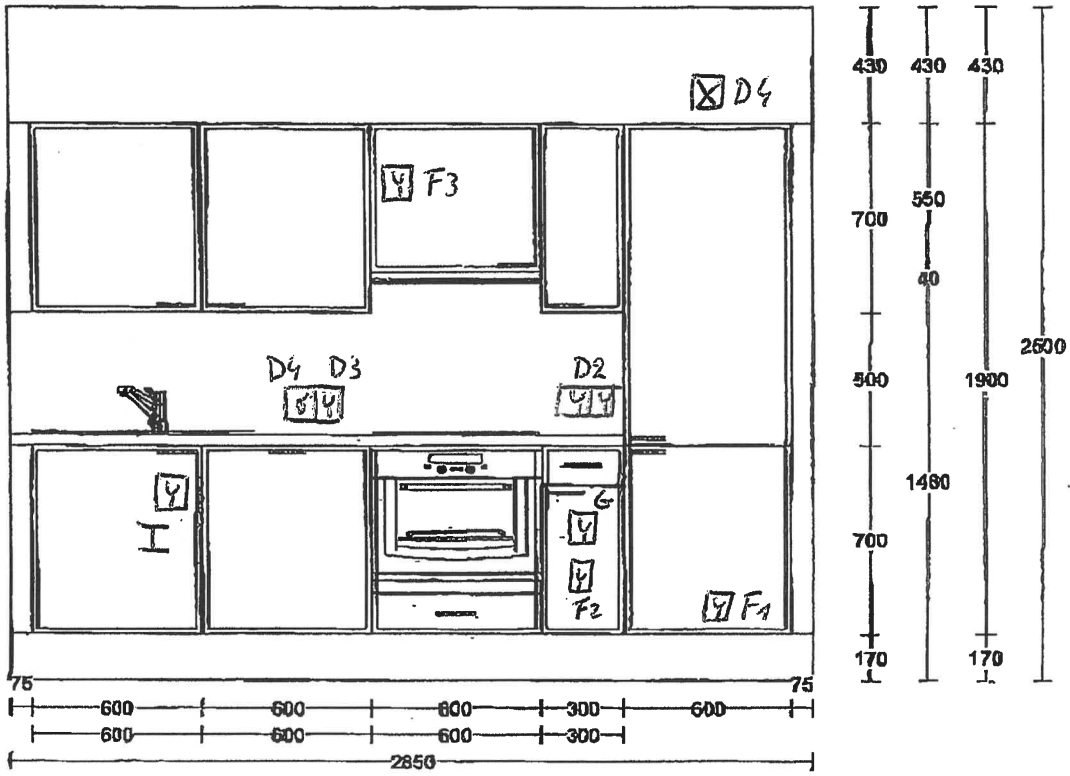

Bruynzeel keukens N.V.	Client : BUTZ	Merk keuken: Bruynzeel woonwinkel v. 2	Aanzicht: Aanzicht
Leuvensesteenweg 15	Telefoon:	Model : PWA9 RO11 (Atlas)	Schaal : 1:25
B 1932 St. Stevens-Woluwe	Ontwerp : butz.vne.ROM	Greep : C20 hor.	Datum : 16/12/04
Tel.:	Verkoper: virginie nemery		DEZE TEKENING IS NIET BINDEND