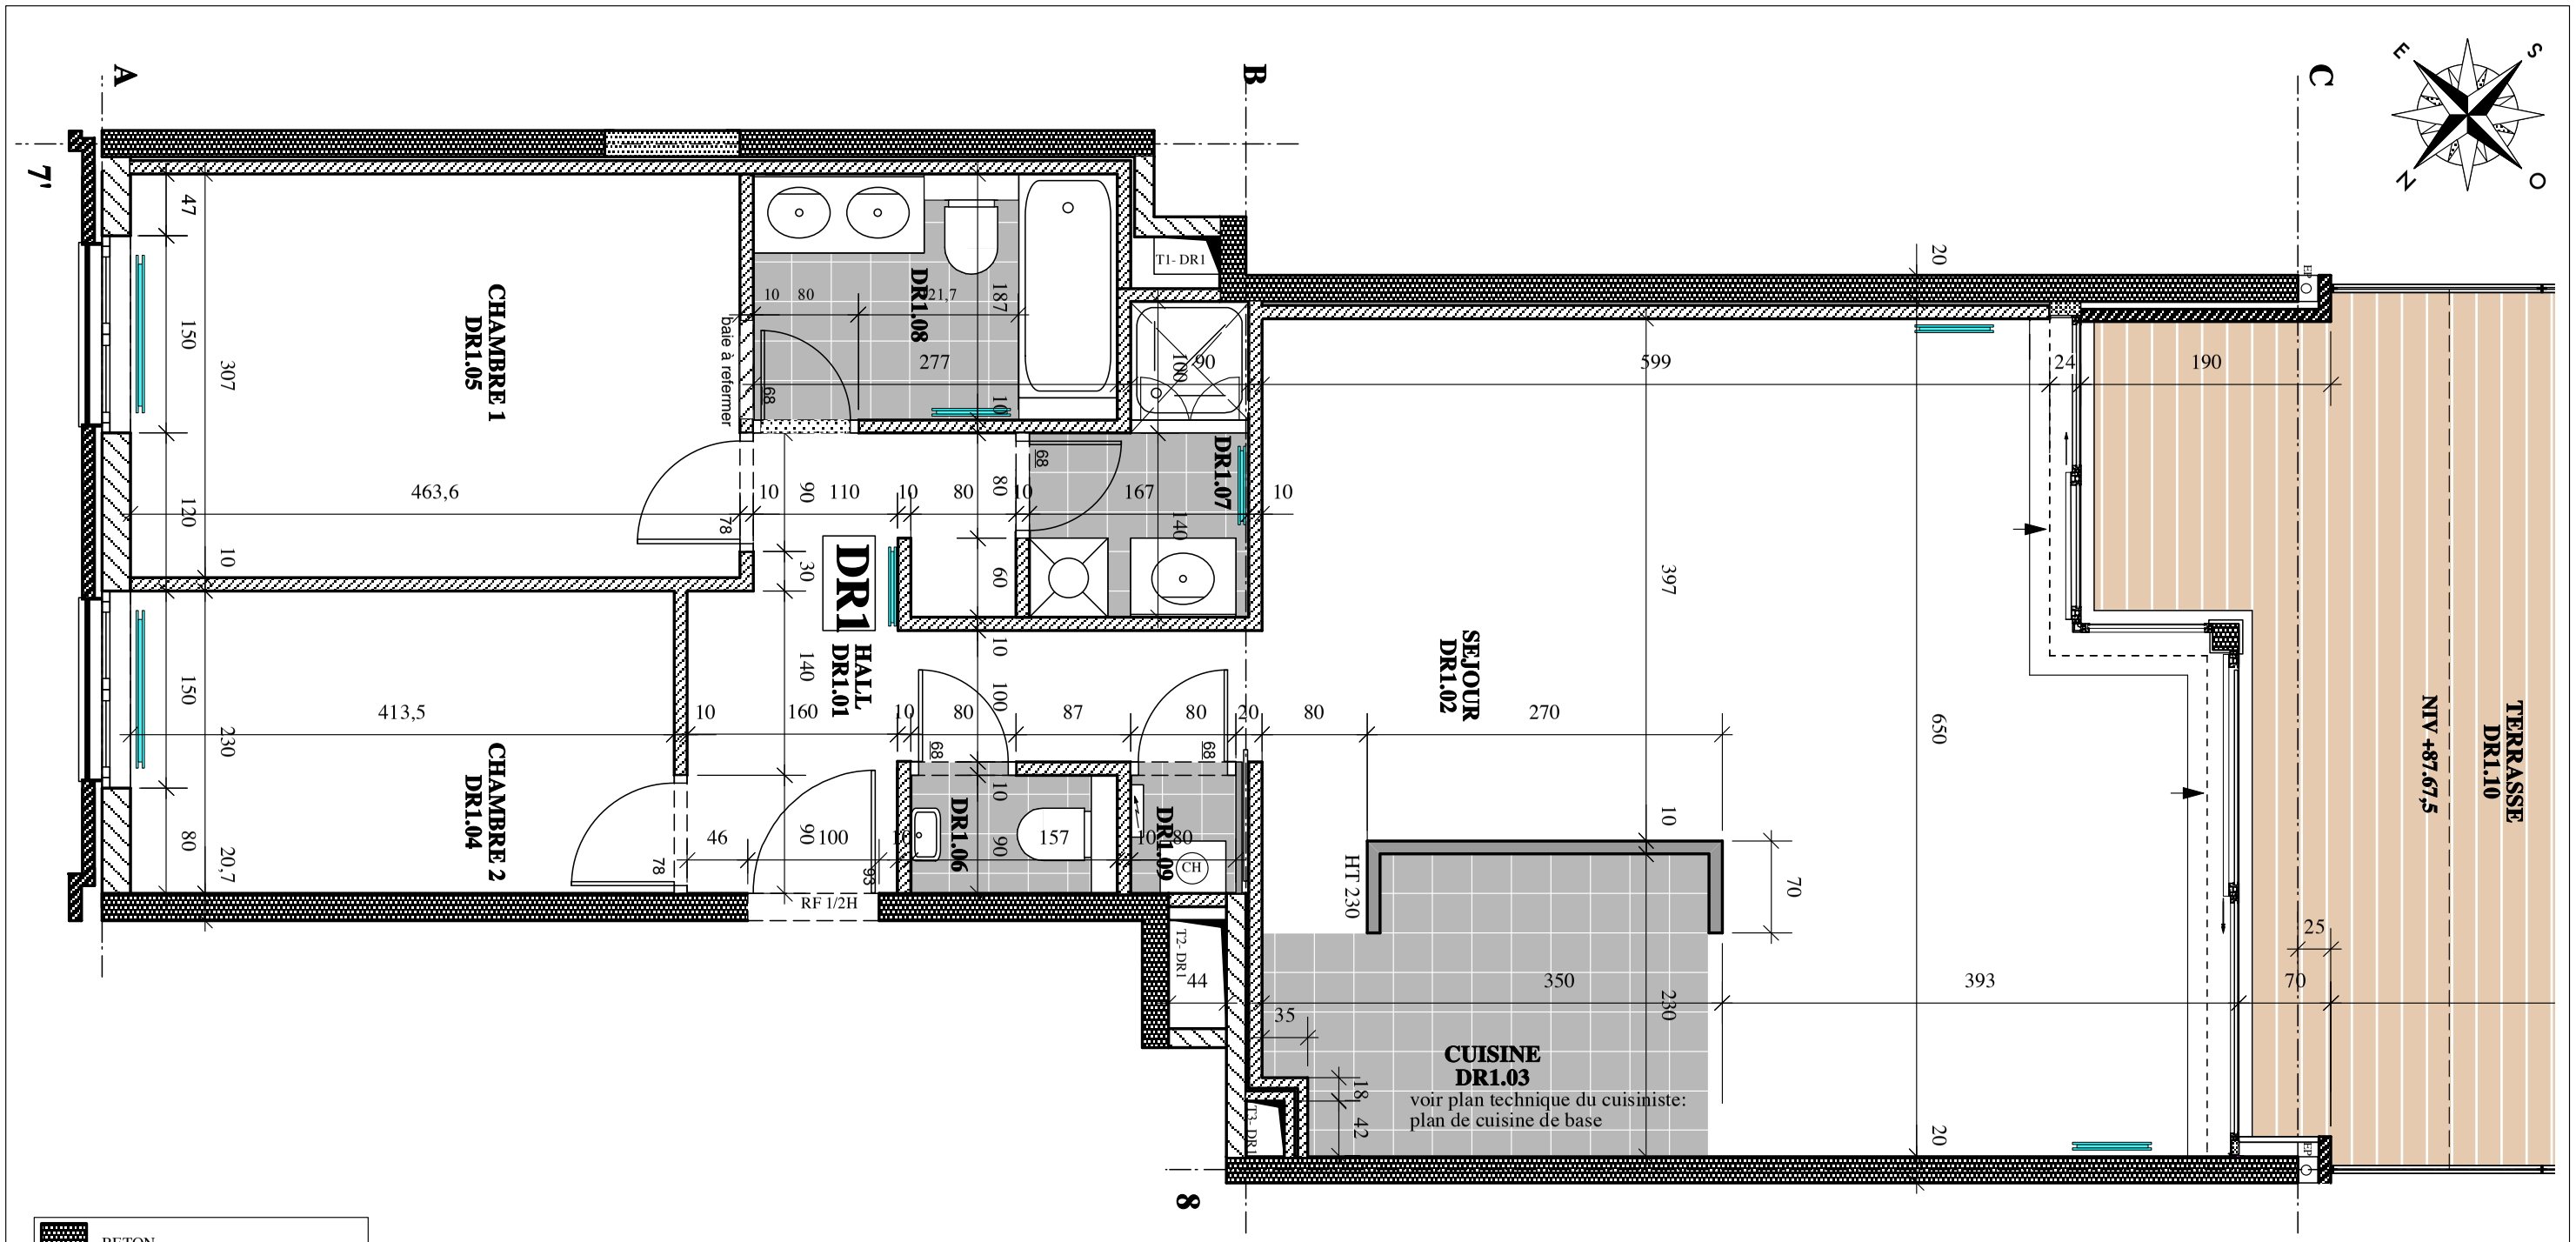

- BETON
- ZONE DE PERCEMENT
- MACONNERIE SILIKAT
- MACONNERIE DE BETON
- CLOISON EN BETON LEGER
- CLOISON EN PLAQUES DE PLÂTRE
- CLOISON EN BLOCS DE PLATRE

TYPE DE CHAPE \ LOCAUX	01	02	03	04	05	06	07	08	09	10
flottante 2 couches										
flottante 1 couche + 1 matelas ac.										
flottante 1 couche + 2 matelas ac.										
isolante										
adhérente										

A2ROCHI Avenue du Vivier d'Oie 4 - 1000 BRUXELLES	ATLANTE Rue de le Vanne 2 - 1050 BRUXELLES	OBJET	AS BUILT	PARCELLE 8 6,av des Volontaires	ECHELLE 1/50
DATE : 12/05/06	DATE MODIF : Août 2007	TITRE	PLan de parachèvements: appartement DR1	A R P A R 8 4 D R 1 D	